
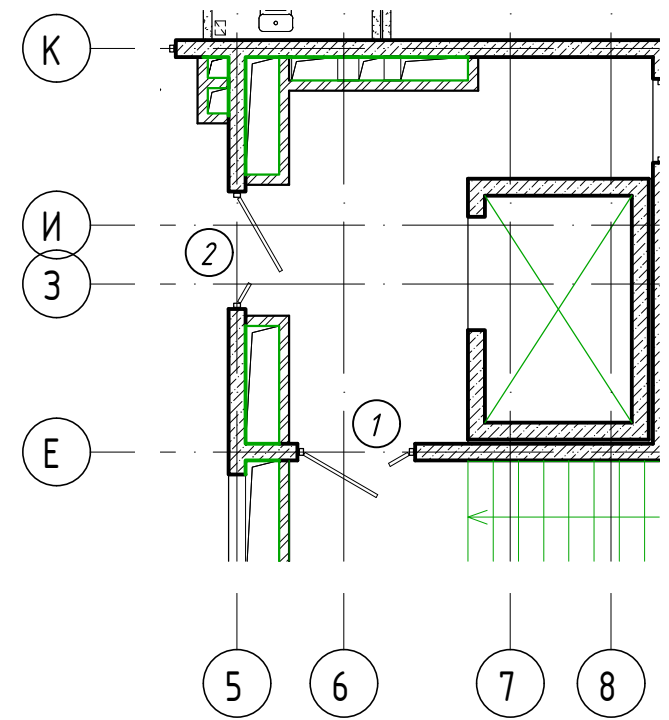
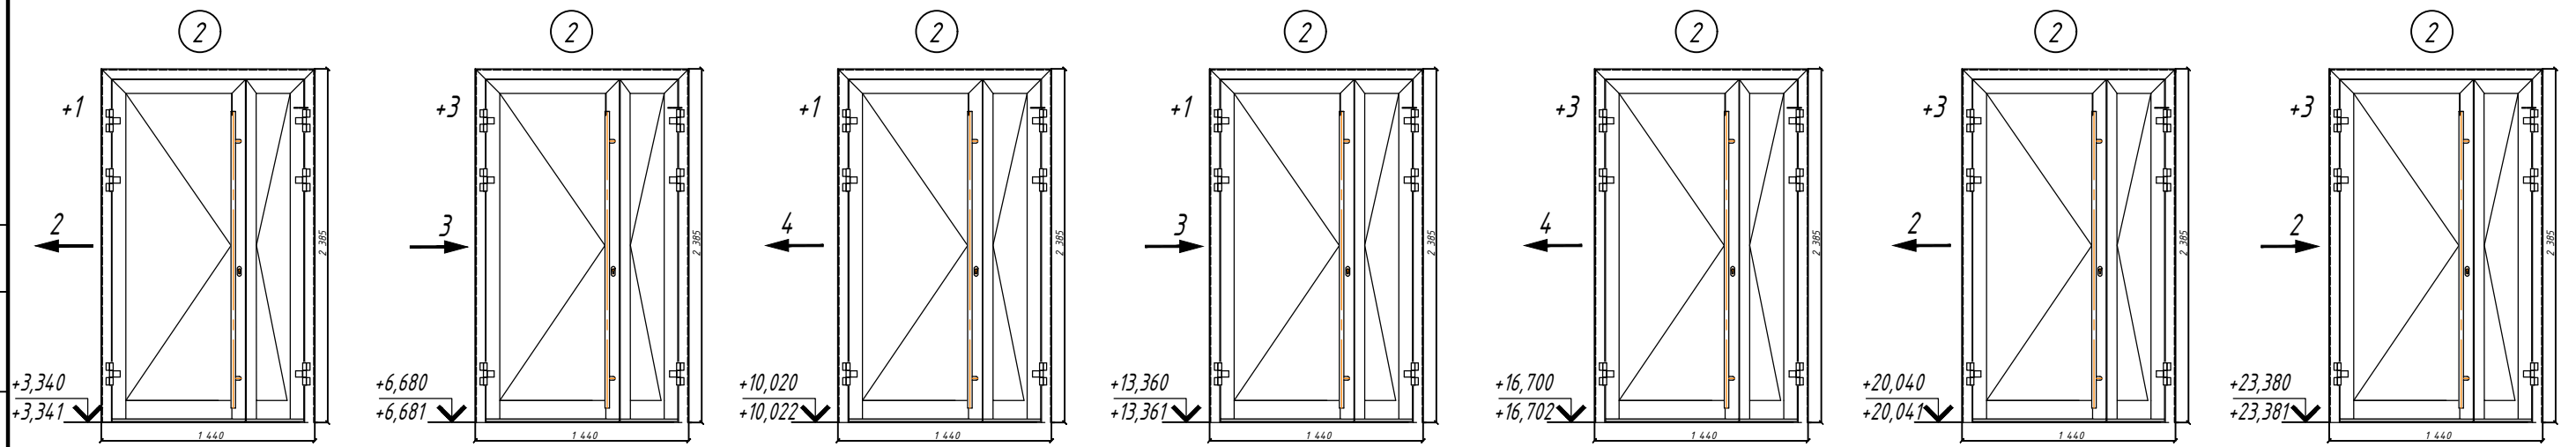


# Противопожарные дверные блоки. Секция 1

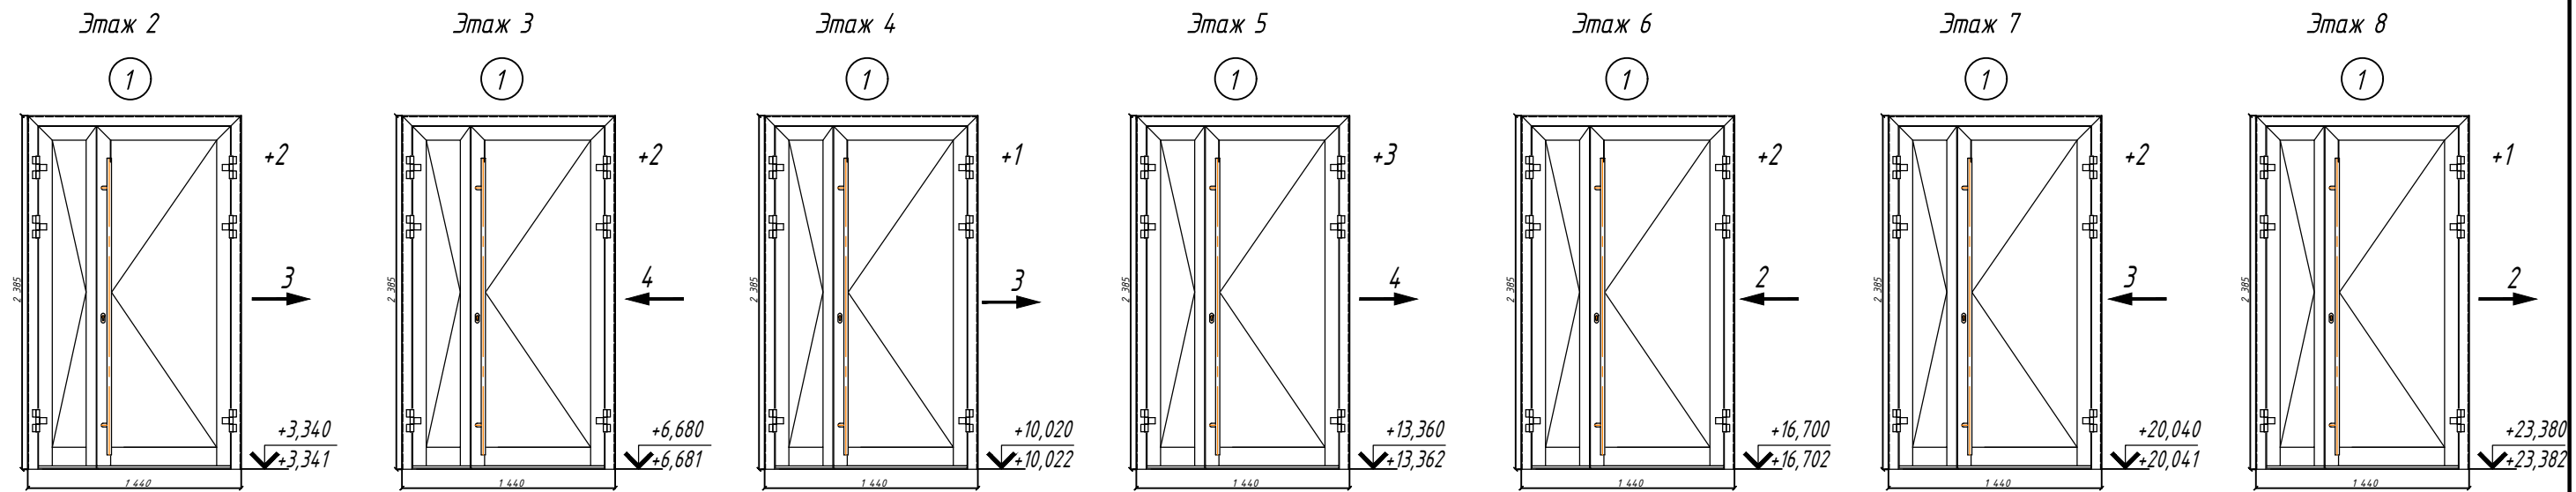

Площадь смонтированных конструкций S=48,16 м<sup>2</sup>

## ПРИМЕЧАНИЯ

1. Съемка от 17.01.2023 произведена тахеометром Leica FlexLine TS06 power 5", серийный номер 1337122, свидетельство о поверке С-ГСХ/21-02-2022/134321154 от 21.02.2022

## УСЛОВНЫЕ ОБОЗНАЧЕНИЯ

- 4 → направление и величина отклонения конструкции от проектного положения
- 2 отклонение двери, мм
  - + наружу (от штукатурного покрытия)
  - внутрь (от штукатурного покрытия)
- +13,270 Проектная высотная отметка
- +13,270 Фактическая высотная отметка

Начальник службы строительного контроля ООО "ГПБИ Девелопмент Северо-Запад" \_\_\_\_\_ Галочкин Н.А.  
 Начальник отдела строительного контроля ЗАО "СМУ-2" \_\_\_\_\_ Новиков Д.А.  
 ГИП ООО "ИНТЕРКОЛУМНИУМ" \_\_\_\_\_ Ковалев Д.Н.

ПК2-РД-2020-ИД					
«Многоквартирный жилой дом со встроенными помещениями и встроенно-пристроенным подземным гаражом» по адресу: Санкт-Петербург, Петровская коса, д. 1, корпус 2, лит. А					
Изм.	Кол.уч.	Лист	№ док.	Подпись	Дата
Составил	Швагриев				
Проверил	Холстова				
Исполнительная схема на монтаж противопожарных дверей				Стадия	Лист
				ИД	1
Исполнительная схема №1 Секция 1. Этаж 2-8. В осях К-Е/5-8 на отм. +3,340/23,380				Листов	1
ООО "ГЛАСПРОМС-3"					

Согласовано


Взам. инв. №

Подп. и дата

Инв. № подл.

# Противопожарные дверные блоки. Секция 2


Приложение №1  
К акту № 2 от 04.04.2023 г.

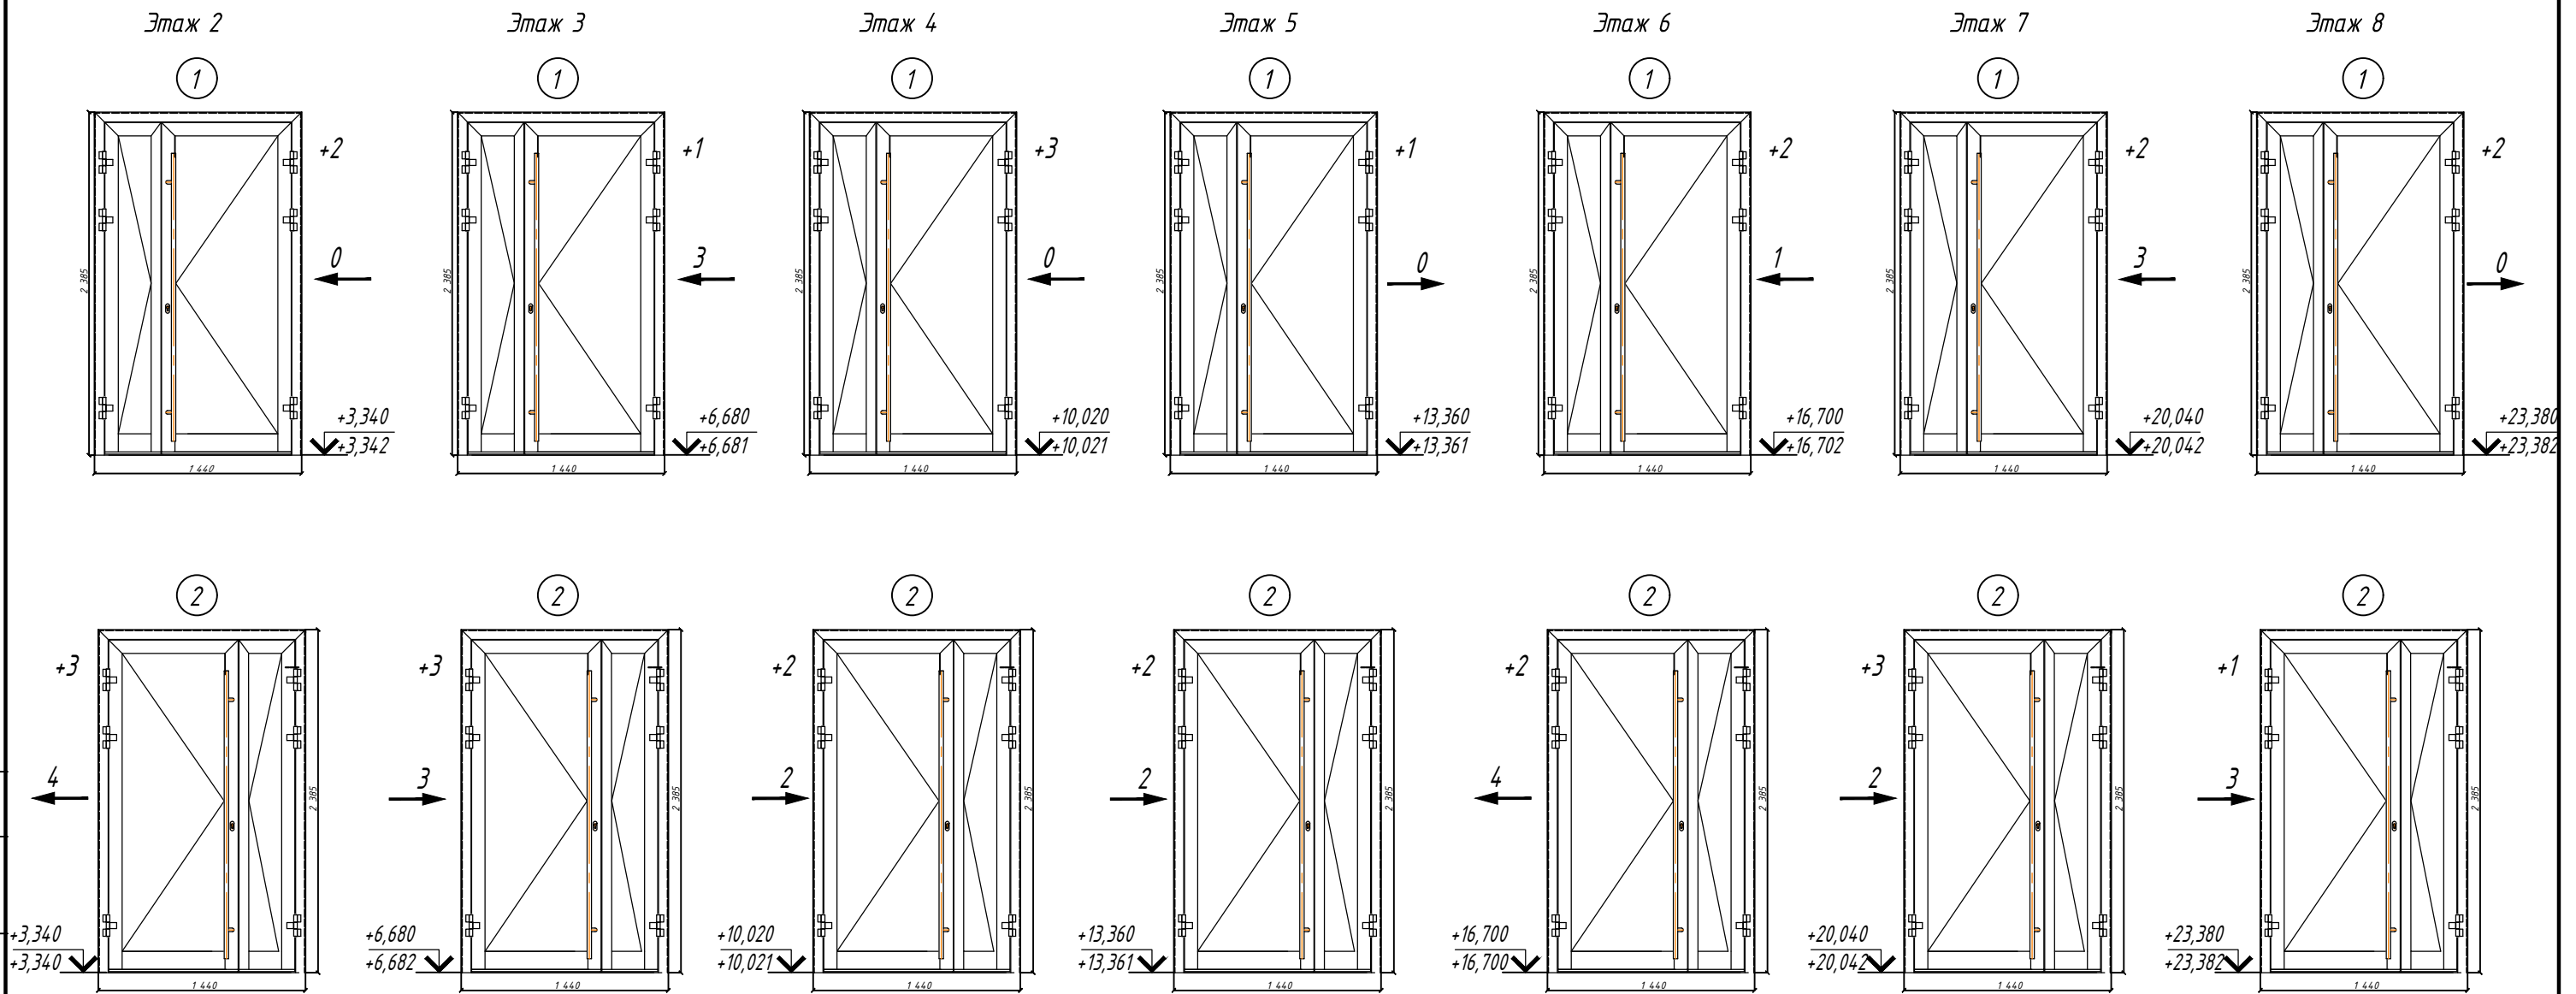

## УСЛОВНЫЕ ОБОЗНАЧЕНИЯ

- ← направление и величина отклонения конструкции от проектного положения
- +2 отклонение двери, мм  
+ наружу (от штукатурного покрытия)  
- внутрь (от штукатурного покрытия)
- +13,270 Проектная высотная отметка
- +13,270 Фактическая высотная отметка

Начальник службы строительного контроля ООО "ГПБИ Деволюмент Северо-Запад" \_\_\_\_\_ Галочкин Н.А.  
Начальник отдела строительного контроля ЗАО "СМУ-2" \_\_\_\_\_ Новиков Д.А.  
ГИП ООО "ИНТЕРКОЛУМНИУМ" \_\_\_\_\_ Ковалев Д.Н.

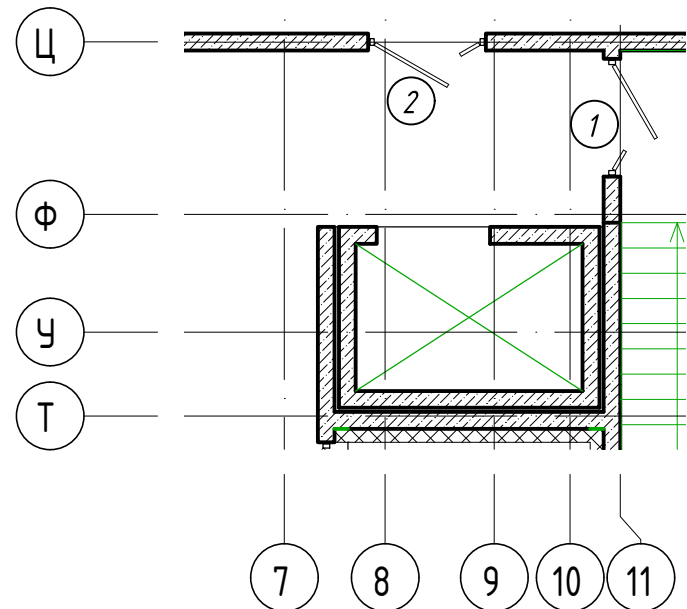

Площадь смонтированных конструкций S=48,16 м<sup>2</sup>

## ПРИМЕЧАНИЯ

1. Съёмка от 17.01.2023 произведена тахеометром Leica FlexLine TS06 power 5", серийный номер 1337122, свидетельство о поверке С-ГСХ/21-02-2022/134321154 от 21.02.2022

ПК2-РД-2020-ИД					
«Многоквартирный жилой дом со встроенными помещениями и встроено-пристроенным подземным гаражом» по адресу: Санкт-Петербург, Петровская коса, д. 1, корпус 2, лит.А					
Изм.	Кол.уч.	Лист	№ док.	Подпись	Дата
Составил	Швагриев				
Проверил.	Холстова				
Исполнительная схема на монтаж противопожарных дверей				Стадия	Лист
				ИД	1
Исполнительная схема №1. Секция 2. Этаж 2-8 В осях Ц - Ф /8-11 на отм. +3,340/23,380				Листов	1
ООО "ГЛАСПРОМС-3"					

Согласовано


Взам. инв. №

Подп. и дата

Инв. № подл.

# Противопожарные дверные блоки. Секция 3


Приложение №1  
К акту № 3 от 17.04.2023 г.

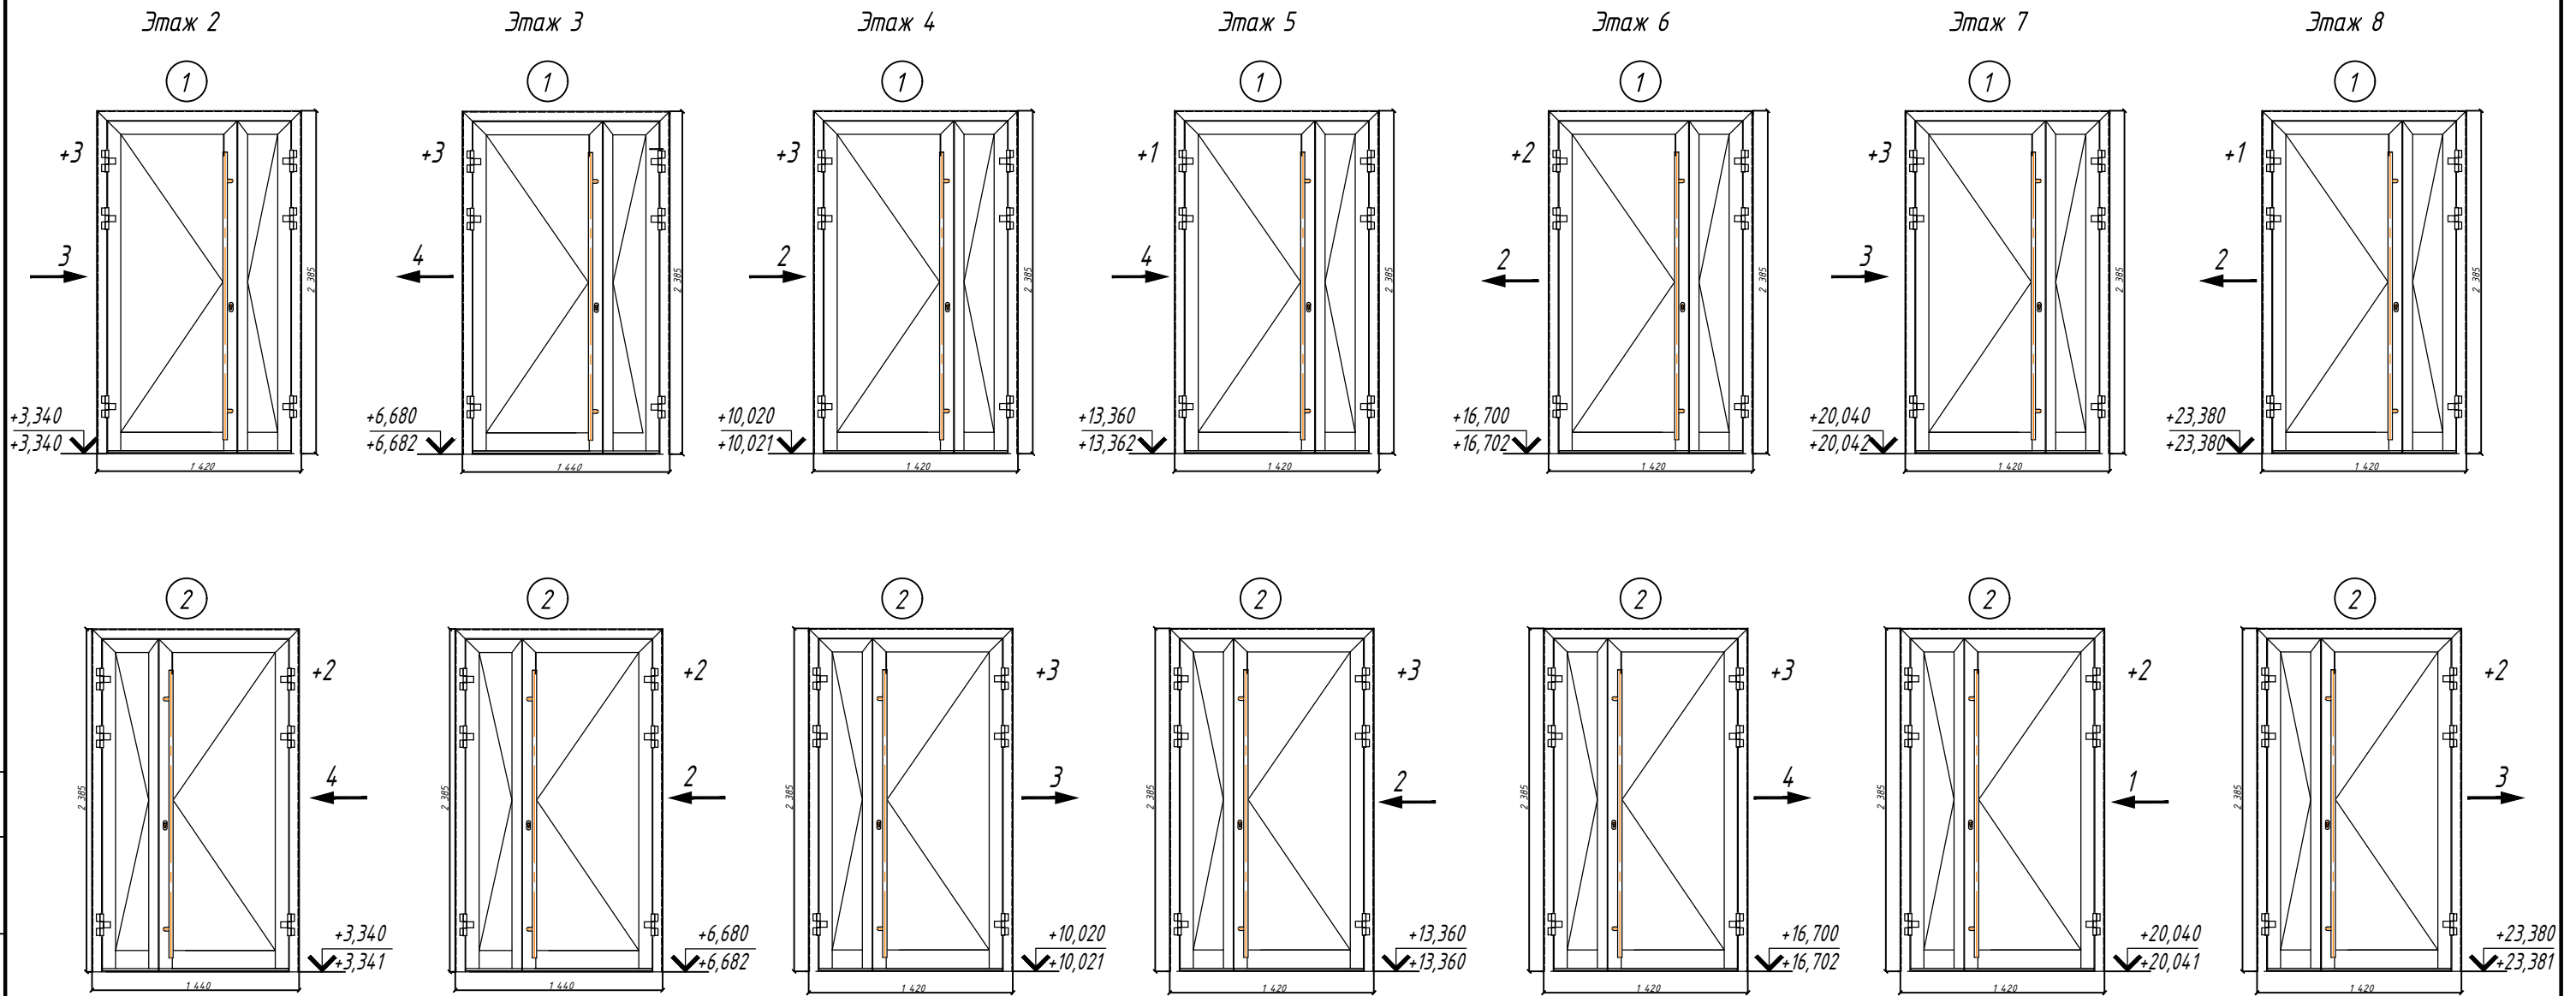

## УСЛОВНЫЕ ОБОЗНАЧЕНИЯ

- направление и величина отклонения конструкции от проектного положения
- отклонение двери, мм
- + наружу (от штукатурного покрытия)
- внутрь (от штукатурного покрытия)
- Проектная высотная отметка
- Фактическая высотная отметка

Начальник службы строительного контроля ООО "ГПБИ Девелопмент Северо-Запад" \_\_\_\_\_ Галочкин Н.А.  
 Начальник отдела строительного контроля ЗАО "СМУ-2" \_\_\_\_\_ Новиков Д.А.  
 ГИП ООО "ИНТЕРКОЛУМНИУМ" \_\_\_\_\_ Ковалев Д.Н.

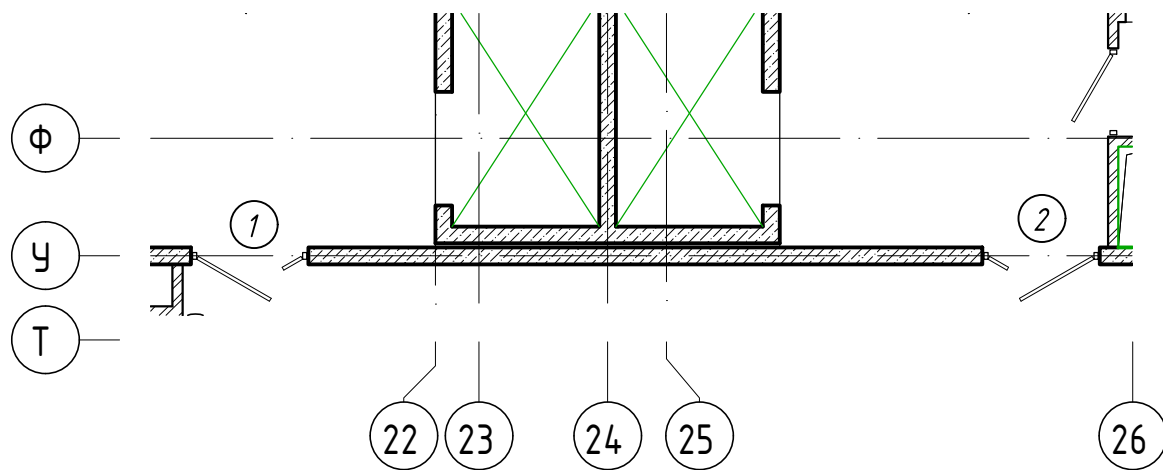

Площадь смонтированных конструкций  $S=47,61\text{ м}^2$

## ПРИМЕЧАНИЯ

1. Съемка от 17.01.2023 произведена тахеометром Leica FlexLine TS06 power 5", серийный номер 1337122, свидетельство о поверке С-ГСХ/21-02-2022/134321154 от 21.02.2022

						ПК2-РД-2020-ИД			
						«Многоквартирный жилой дом со встроенными помещениями и встроено-пристроенным подземным гаражом» по адресу: Санкт-Петербург, Петровская коса, д. 1, корпус 2, лит. А			
Изм.	Кол.уч.	Лист	№ док.	Подпись	Дата	Исполнительная схема на монтаж противопожарных дверей	Стадия	Лист	Листов
Составил		Швагриев					ИД	1	1
Проверил.		Холстова							
						Исполнительная схема №1. Секция 3. Этаж 2-8 В осях 21-26/У на отм. +3,340/23,380	ООО "ГЛАСПРОМС-3"		

Согласовано


Взам. инв. №

Подп. и дата

Инв. № подл.

# Противопожарные дверные блоки. Секция 4


Приложение №1  
К акту № 4 от 17.03.2023 г.

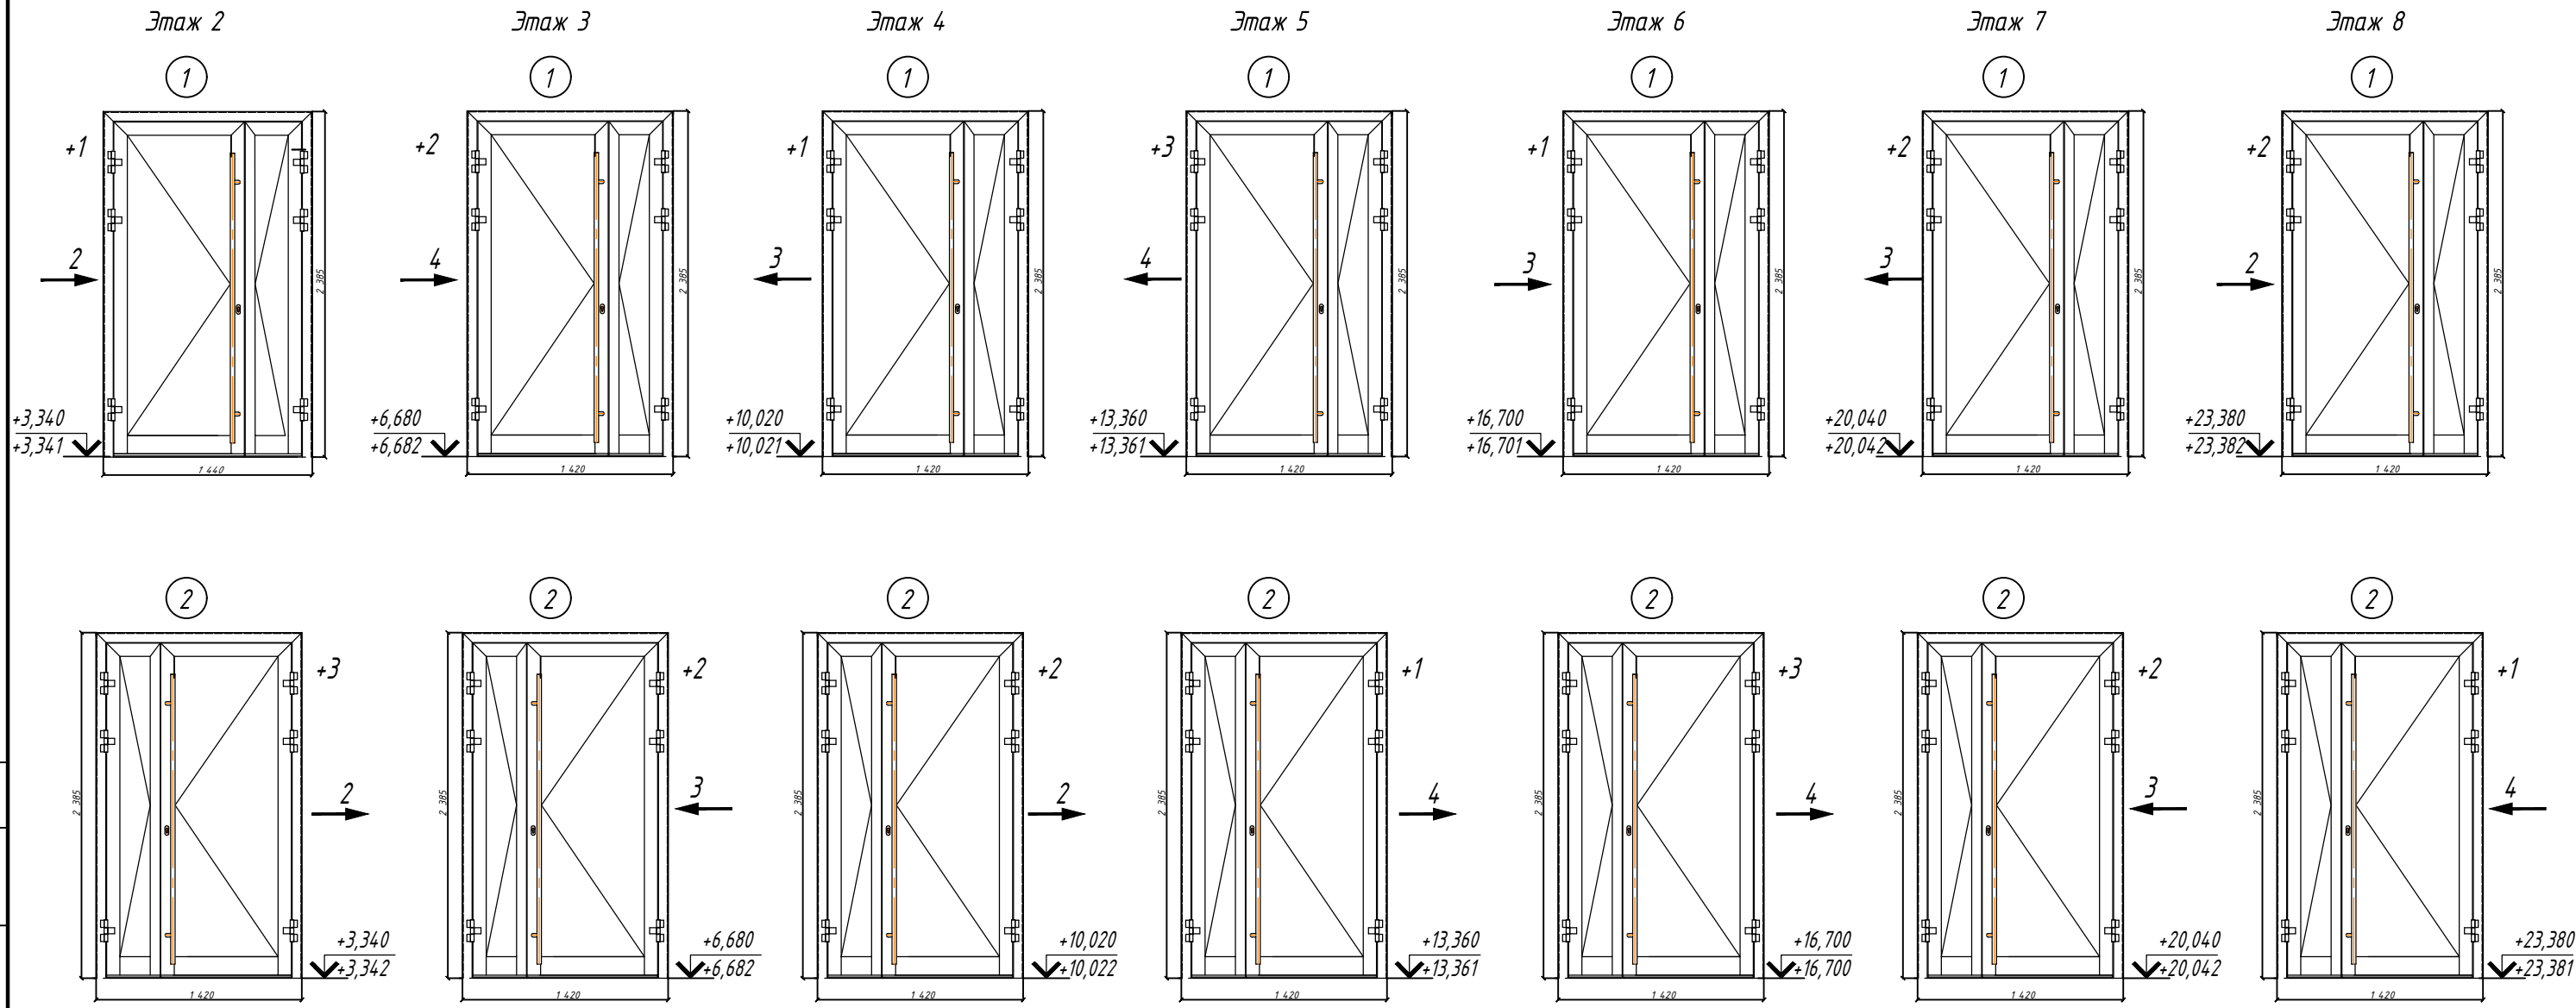

## УСЛОВНЫЕ ОБОЗНАЧЕНИЯ

- направление и величина отклонения конструкции от проектного положения
- +2 отклонение двери, мм
- + наружу (от штукатурного покрытия)
- внутрь (от штукатурного покрытия)
- +13,270 Проектная высотная отметка
- +13,270 ∇ Фактическая высотная отметка

Начальник службы строительного контроля ООО "ГПБИ Девелопмент Северо-Запад" \_\_\_\_\_ Галочкин Н.А.  
 Начальник отдела строительного контроля ЗАО "СМУ-2" \_\_\_\_\_ Новиков Д.А.  
 ГИП ООО "ИНТЕРКОЛУМНИЗМ" \_\_\_\_\_ Ковалев Д.Н.

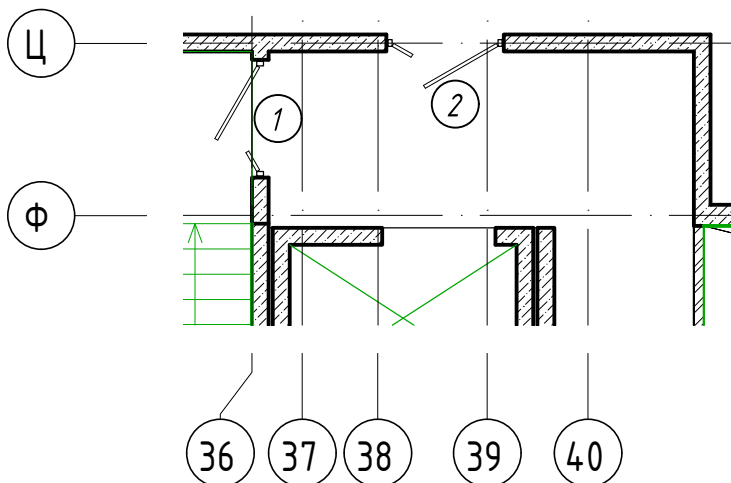

Площадь смонтированных конструкций S=47,46 м²

## ПРИМЕЧАНИЯ

1. Съёмка от 17.01.2023 произведена тахеометром Leica FlexLine TS06 power 5", серийный номер 1337122, свидетельство о поверке С-ГСХ/21-02-2022/134321154 от 21.02.2022

						<b>ПК2-РД-2020-ИД</b>			
						«Многоквартирный жилой дом со встроенными помещениями и встроено-пристроенным подземным гаражом» по адресу: Санкт-Петербург, Петровская коса, д. 1, корпус 2, лит. А			
Изм.	Кол.уч.	Лист	№ док.	Подпись	Дата	Исполнительная схема на монтаж противопожарных дверей	Стадия	Лист	Листов
Составил	Швагриев						Исполнительная схема №1 Секция 4. Этаж 2-8 В осях Ц-Ф/36-40 на отм. +3,340/23,380	ИД	1
Проверил.	Холстова					ООО "ГЛАСПРОМС-3"			

Согласовано


Взам. инв. №

Подп. и дата

Инв. № подл.

# Противопожарные дверные блоки. Секция 5

Приложение №1  
К акту № 5 от 06.04.2023 г.

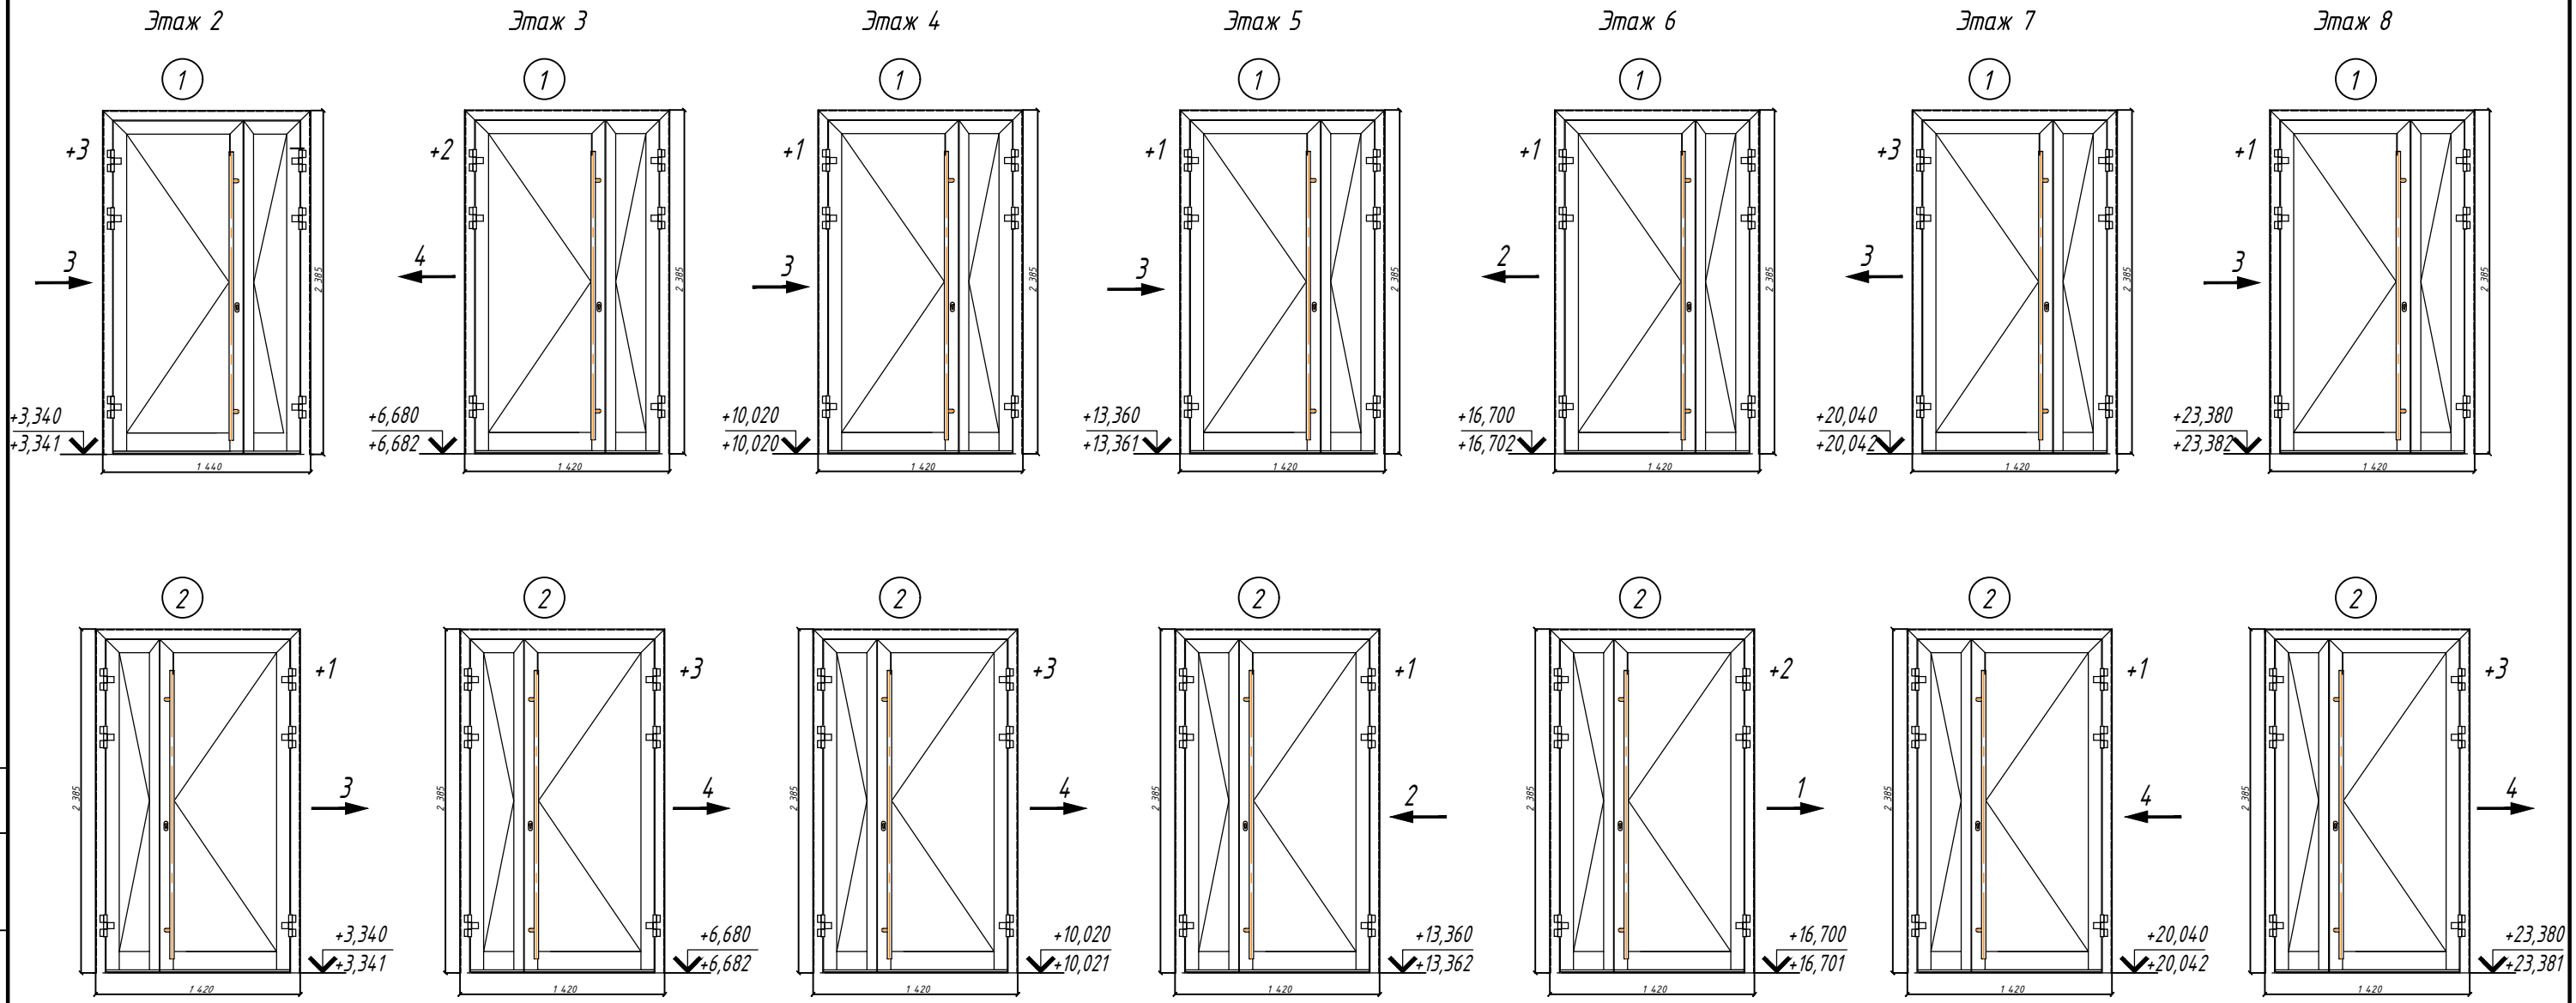

## УСЛОВНЫЕ ОБОЗНАЧЕНИЯ


- 4 направление и величина отклонения конструкции от проектного положения
- +2 отклонение двери, мм
- + наружу (от штукатурного покрытия)
- внутрь (от штукатурного покрытия)
- +13,270 Проектная высотная отметка
- +13,270 Фактическая высотная отметка

Начальник службы строительного контроля ООО "ГПБИ Девелопмент Северо-Запад" \_\_\_\_\_ Галочкин Н.А.  
 Начальник отдела строительного контроля ЗАО "СМУ-2" \_\_\_\_\_ Новиков Д.А.  
 ГИПО ООО "ИНТЕРКОЛУМНИУМ" \_\_\_\_\_ Ковалев Д.Н.

Площадь смонтированных конструкций S=47,51 м²

## ПРИМЕЧАНИЯ

1. Съёмка от 17.01.2023 произведена тахеометром Leica FlexLine TS06 power 5", серийный номер 1337122, свидетельство о поверке С-ГСХ/21-02-2022/134321154 от 21.02.2022

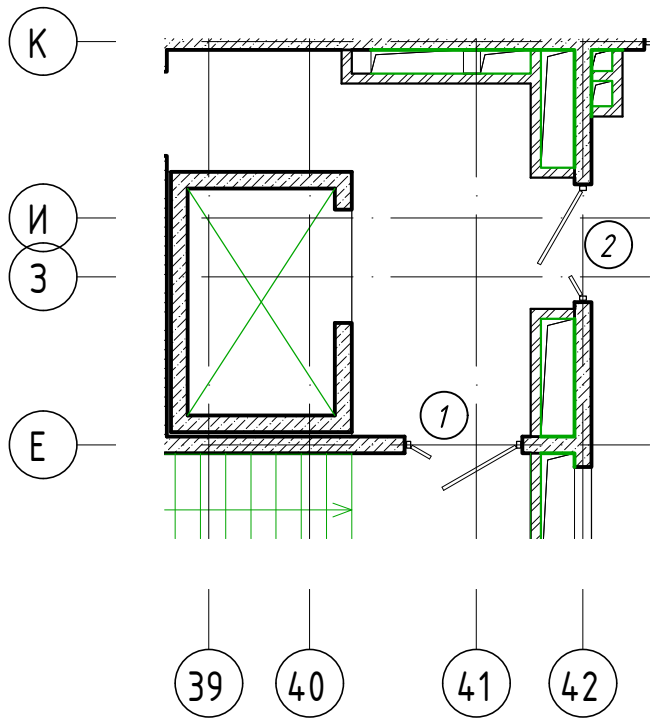

						<b>ПК2-РД-2020-ИД</b>			
						«Многоквартирный жилой дом со встроенными помещениями и встроено-пристроенным подземным гаражом» по адресу: Санкт-Петербург, Петровская коса, д. 1, корпус 2, лит. А			
Изм.	Кол.уч.	Лист	№ док.	Подпись	Дата	Исполнительная схема на монтаж противопожарных дверей	Стадия	Лист	Листов
Составил	Швагриев						Исполнительная схема №1. Секция 5. Этаж 2-8 Восях К-Е/40-42 на отм. +3,340/23,380	ИД	1
Проверил.	Холстова					ООО "ГЛАСПРОМС-3"			

Согласовано


Взам. инв. №

Подп. и дата

Инв. № подл.

# Противопожарные дверные блоки. Секция 6

Приложение №1  
К акту № 6 от 25.03.2023 г.

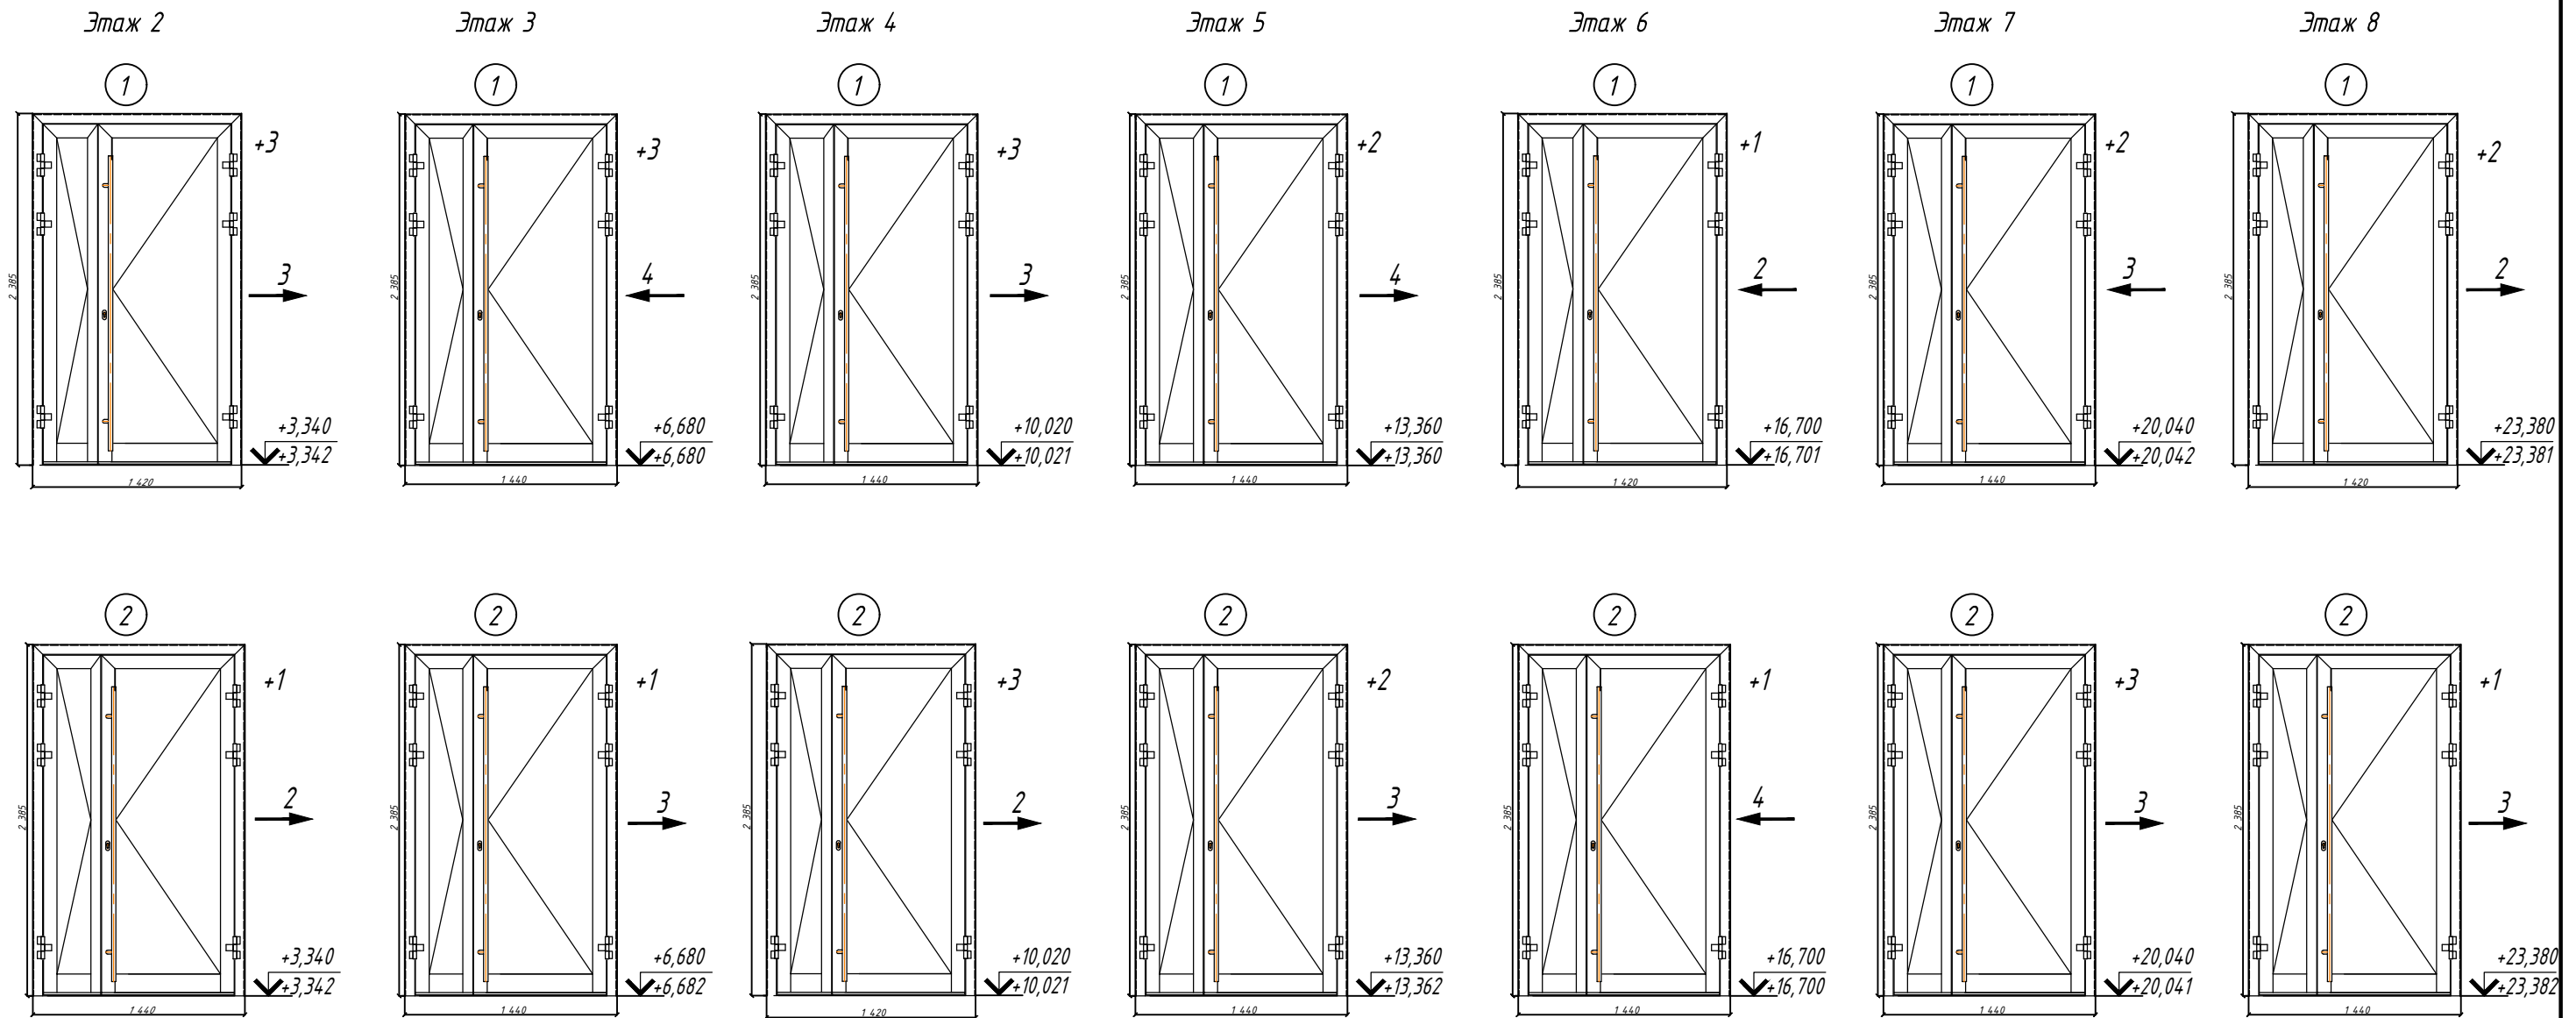

## УСЛОВНЫЕ ОБОЗНАЧЕНИЯ

- ↔ направление и величина отклонения конструкции от проектного положения
- +2 отклонение двери, мм  
+ наружу (от штукатурного покрытия)  
- внутрь (от штукатурного покрытия)
- +13,270 Проектная высотная отметка
- ∇+13,270 Фактическая высотная отметка

Начальник службы строительного контроля ООО "ГПБИ Девелопмент Северо-Запад" \_\_\_\_\_ Галочкин Н.А.  
Начальник отдела строительного контроля ЗАО "СМУ-2" \_\_\_\_\_ Новиков Д.А.  
ГИП ООО "ИНТЕРКОЛУМНИУМ" \_\_\_\_\_ Ковалев Д.Н.

ПК2-РД-2020-ИД


«Многоквартирный жилой дом со встроенными помещениями и встроено-пристроенным подземным гаражом» по адресу: Санкт-Петербург, Петровская коса, д. 1, корпус 2, лит.А

Изм.	Кол.уч.	Лист	№ док.	Подпись	Дата	Исполнительная схема на монтаж противопожарных дверей	Стадия	Лист	Листов
Составил				Швагриев		Исполнительная схема №1 Секция 6. Этаж 2-8. В осях 3-Е/21-23 на отм. +3,340/23,380	ИД	1	1
Проверил.				Холстова					
Исполнительная схема №1 Секция 6. Этаж 2-8. В осях 3-Е/21-23 на отм. +3,340/23,380							ООО "ГЛАСПРОМС-3"		

Площадь смонтированных конструкций S=47,96 м²

## ПРИМЕЧАНИЯ

- Съемка от 17.01.2023 произведена тахеометром Leica FlexLine TS06 power 5", серийный номер 1337122, свидетельство о поверке С-ГСХ/21-02-2022/134321154 от 21.02.2022

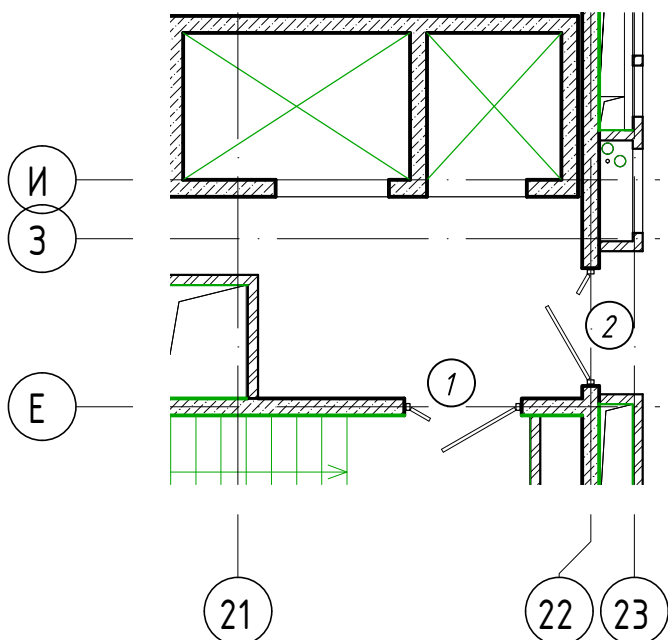

Согласовано

Взам. инв. №

Подп. и дата

Инв. № подл.