


Противопожарные дверные блоки. Секция 3


Приложение №1
К акту № 3 от 27.03.2023 г.

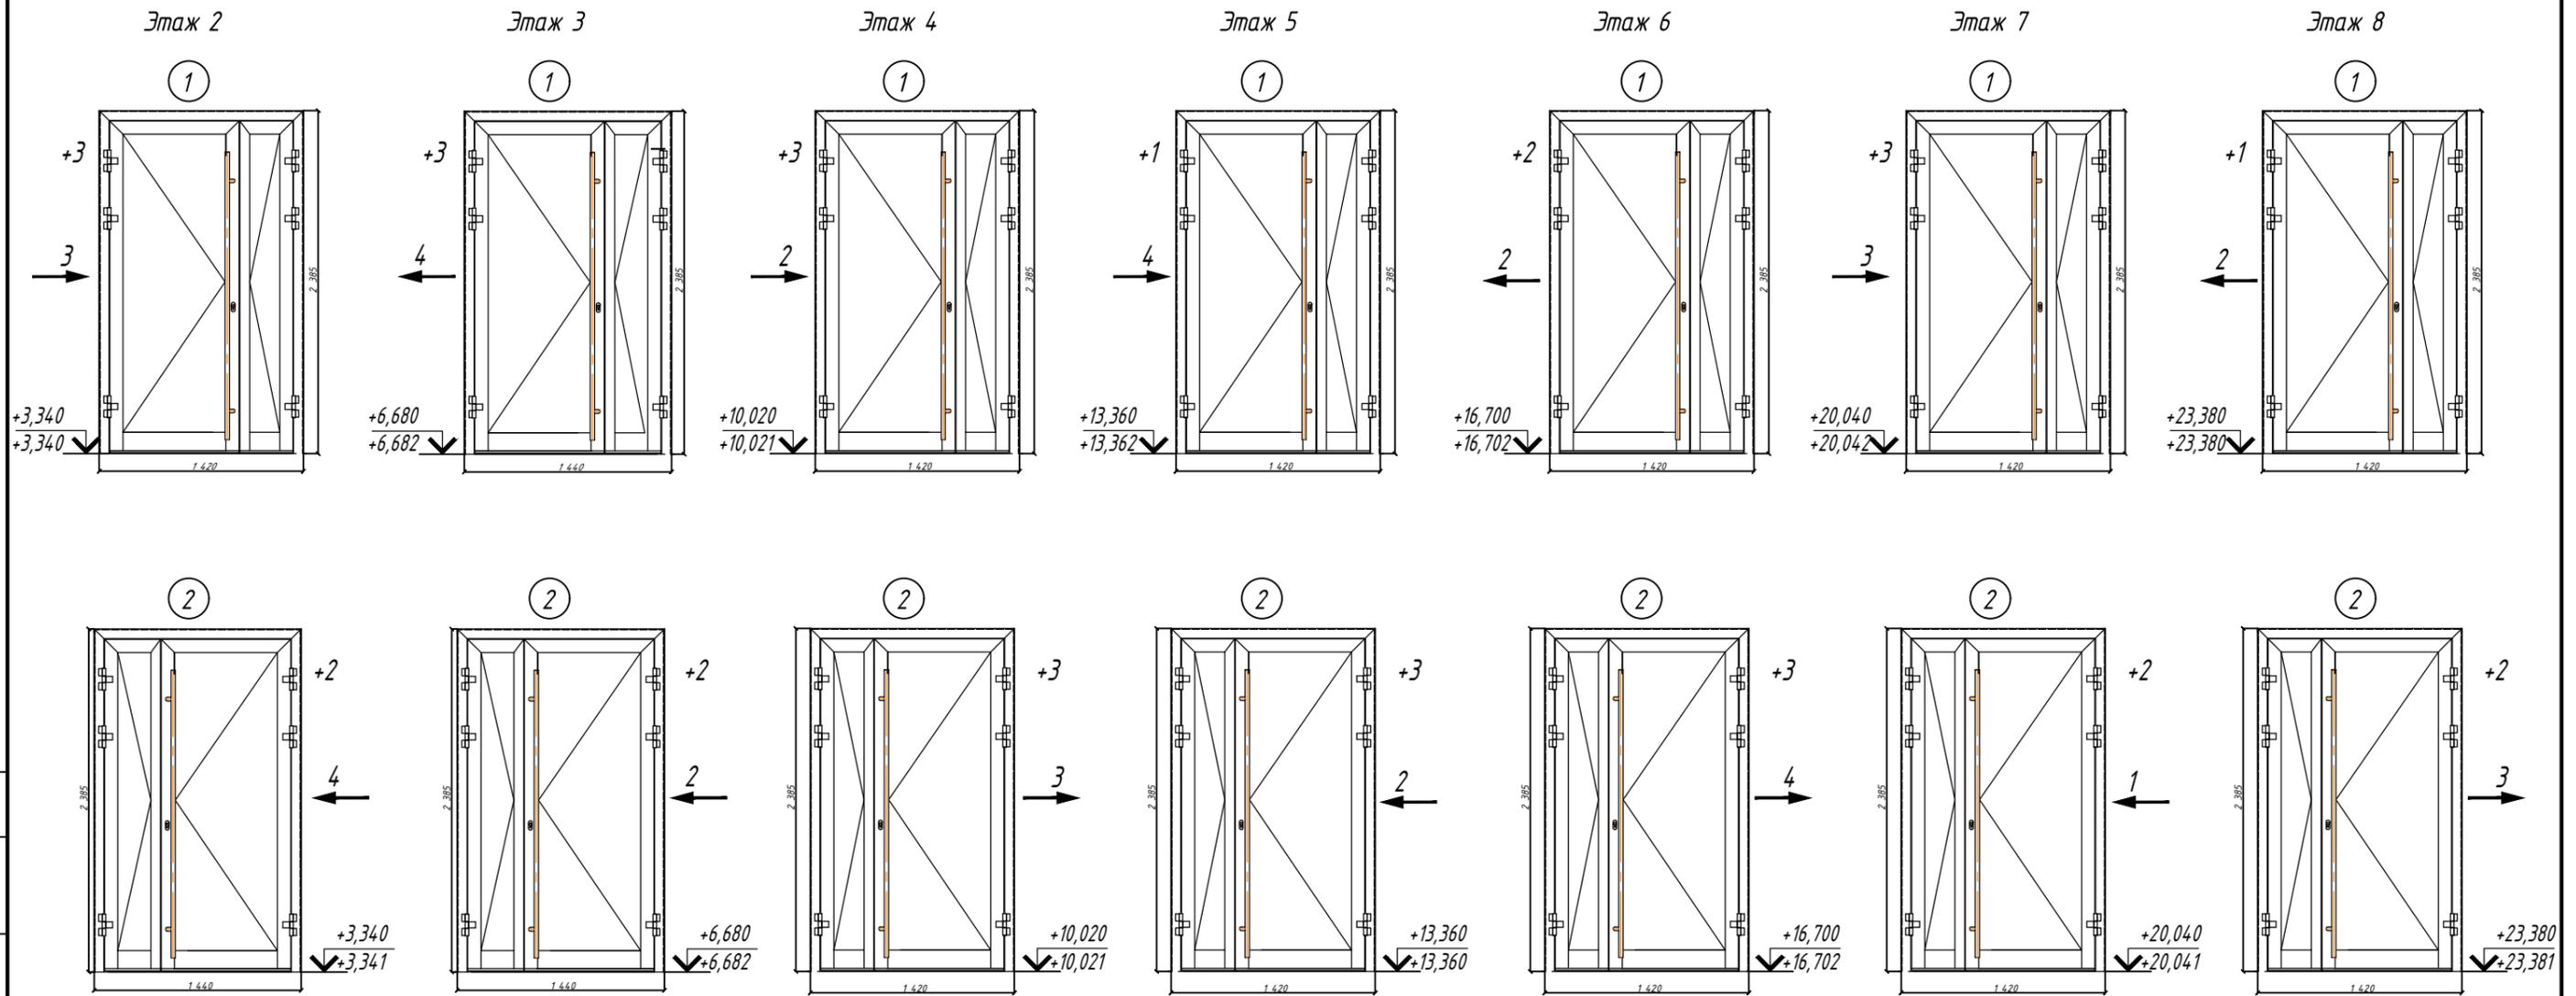

УСЛОВНЫЕ ОБОЗНАЧЕНИЯ

- направление и величина отклонения конструкции от проектного положения
- отклонение двери, мм
- + наружу (от штукатурного покрытия)
- внутрь (от штукатурного покрытия)
- Проектная высотная отметка
- Фактическая высотная отметка

Начальник службы строительного контроля ООО "ГПБИ Девелопмент Северо-Запад" _____ Галочкин Н.А.
 Начальник отдела строительного контроля ЗАО "СМУ-2" _____ Новиков Д.А.
 ГИП ООО "ИНТЕРКОЛУМНИУМ" _____ Ковалев Д.Н.

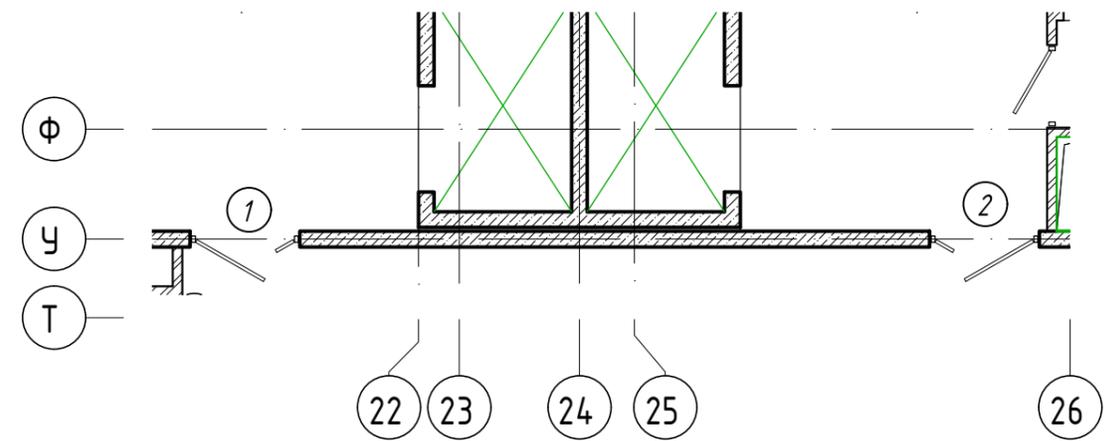

Площадь смонтированных конструкций S=47,61 м²

ПРИМЕЧАНИЯ

1. Съемка от 17.01.2023 произведена тахеометром Leica FlexLine TS06 power 5", серийный номер 1337122, свидетельство о поверке С-ГСХ/21-02-2022/134321154 от 21.02.2022

						ПК2-РД-2020-ИД			
						«Многоквартирный жилой дом со встроенными помещениями и встроено-пристроенным подземным гаражом» по адресу: Санкт-Петербург, Петровская коса, д. 1, корпус 2, лит. А			
Изм.	Кол.уч.	Лист	№ док.	Подпись	Дата	Исполнительная схема на монтаж противопожарных дверей	Стадия	Лист	Листов
Составил		Швагриев			17.01.23		ИД	1	1
Проверил.						Исполнительная схема №1. Секция 3. Этаж 2-8 В осях 21-26/У на отм. +3,340/23,380			
						ООО "ГЛАСПРОМС-3"			


Согласовано

Взам. инв. №

Подп. и дата

Инв. № подл.


Противопожарные дверные блоки. Секция 4

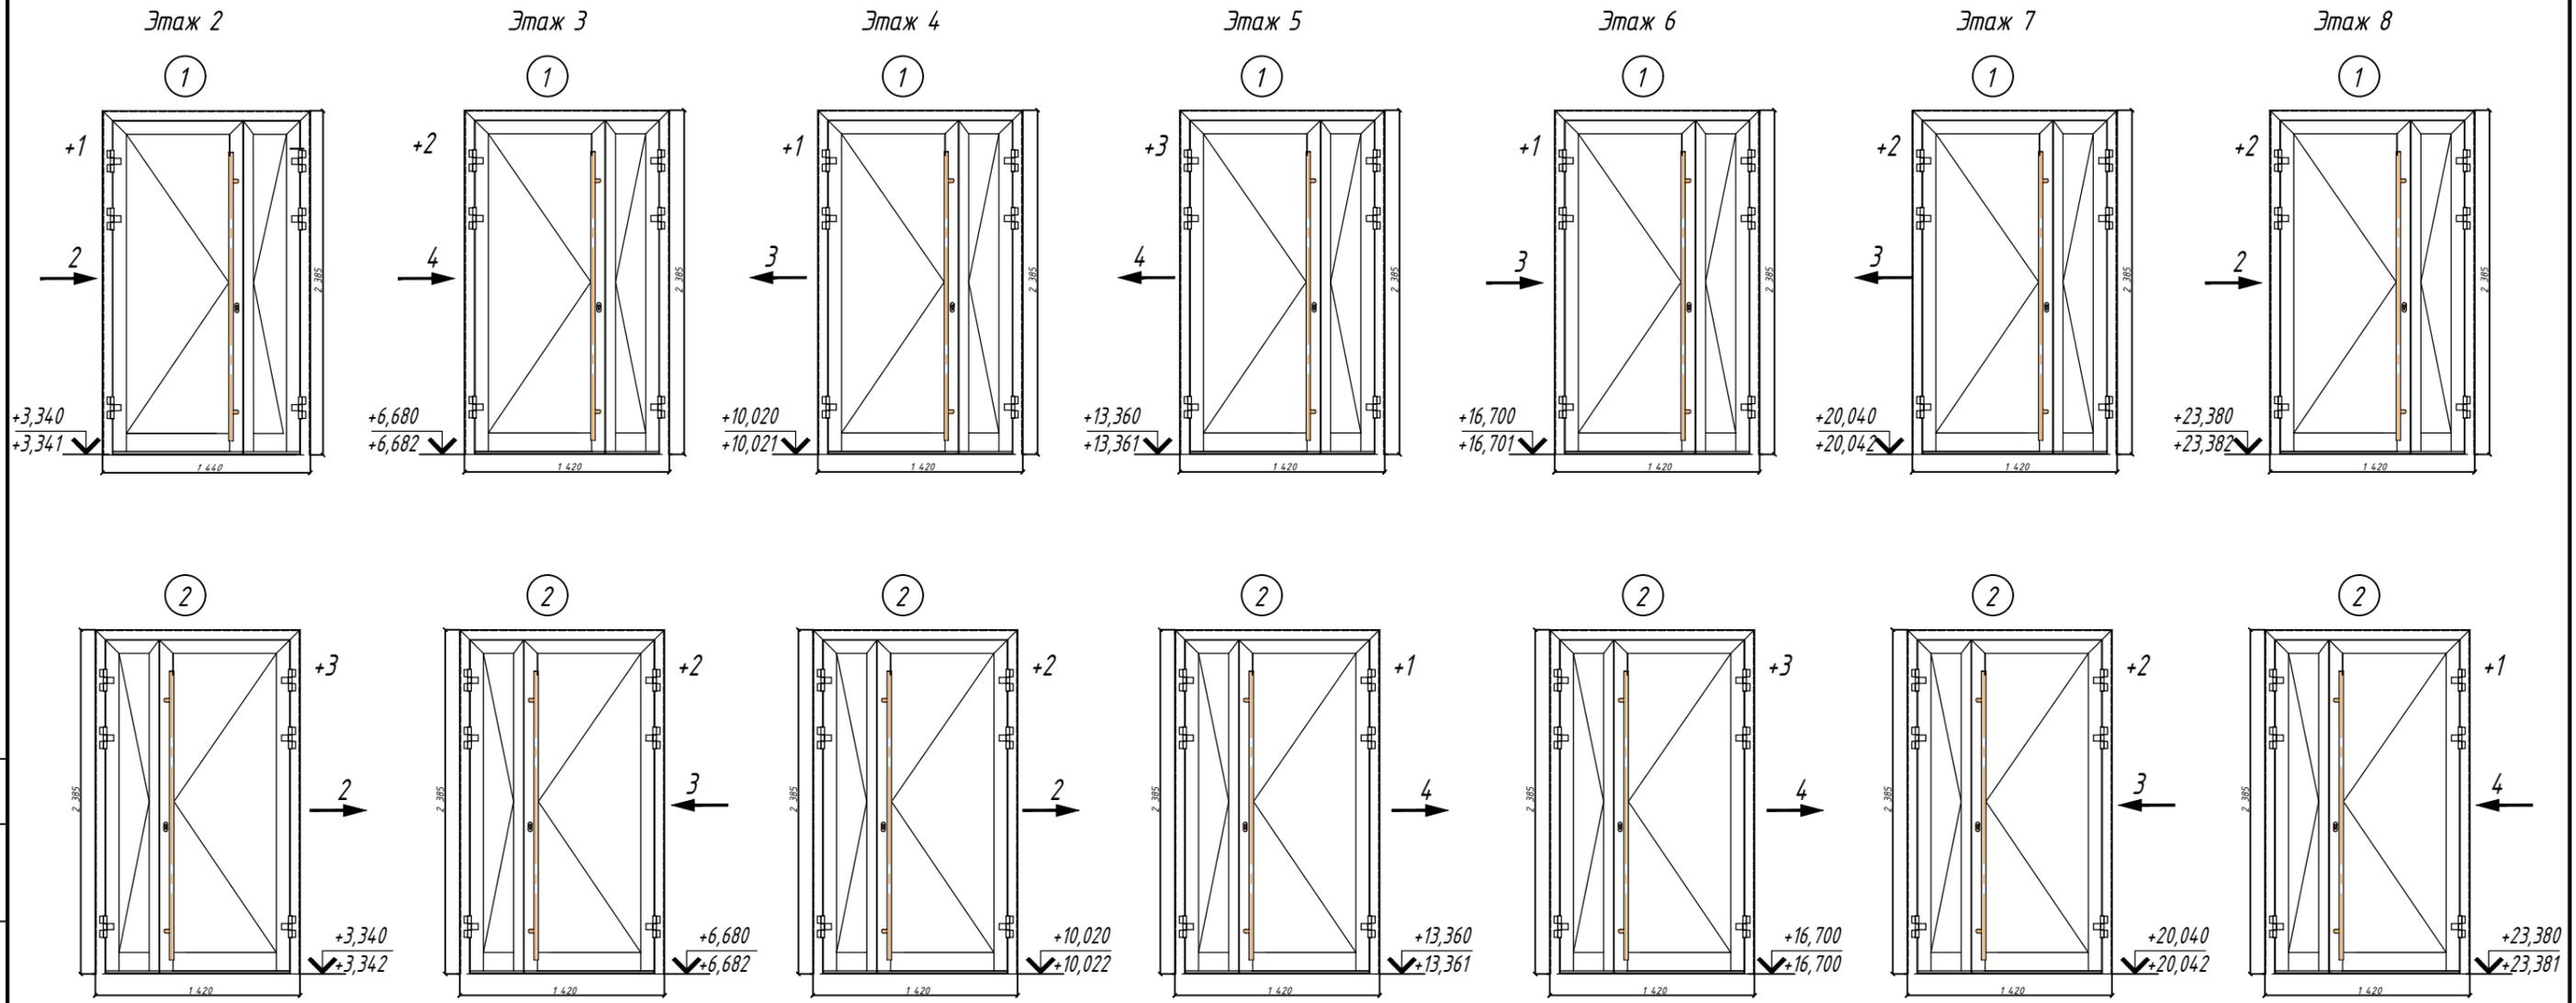

УСЛОВНЫЕ ОБОЗНАЧЕНИЯ

- направление и величина отклонения конструкции от проектного положения
- +2 отклонение двери, мм
- + наружу (от штукатурного покрытия)
- внутрь (от штукатурного покрытия)
- +13,270 Проектная высотная отметка
- +13,270 Фактическая высотная отметка

Начальник службы строительного контроля ООО "ГПБИ Девелопмент Северо-Запад" _____ Галочкин Н.А.
 Начальник отдела строительного контроля ЗАО "СМУ-2" _____ Новиков Д.А.
 ГИП ООО "ИНТЕРКОЛЧМНИЗМ" _____ Ковалев Д.Н.

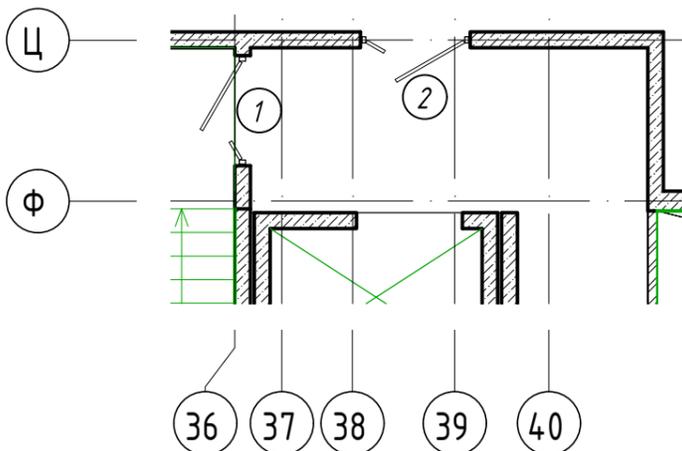

Площадь смонтированных конструкций S=47,46 м²

ПРИМЕЧАНИЯ

1. Съемка от 17.01.2023 произведена тахеометром Leica FlexLine TS06 power 5", серийный номер 1337122, свидетельство о поверке С-ГСХ/21-02-2022/134321154 от 21.02.2022

						ПК2-РД-2020-ИД			
						«Многоквартирный жилой дом со встроенными помещениями и встроено-пристроенным подземным гаражом» по адресу: Санкт-Петербург, Петровская коса, д. 1, корпус 2, лит. А			
Изм.	Кол.уч.	Лист	№ док.	Подпись	Дата	Исполнительная схема на монтаж противопожарных дверей	Стадия	Лист	Листов
Составил		Швагриев			17.01.23		ИД	1	1
Проверил.						Исполнительная схема №1 Секция 4. Этаж 2-8 В осях Ц-Ф/36-40 на отм. +3,340/23,380			
						ООО "ГЛАСПРОМС-3"			

Согласовано




Взам. инв. №

Подп. и дата

Инв. № подл.

Противопожарные дверные блоки. Секция 5

Приложение №1
К акту № 5 от 27.03.2023 г.

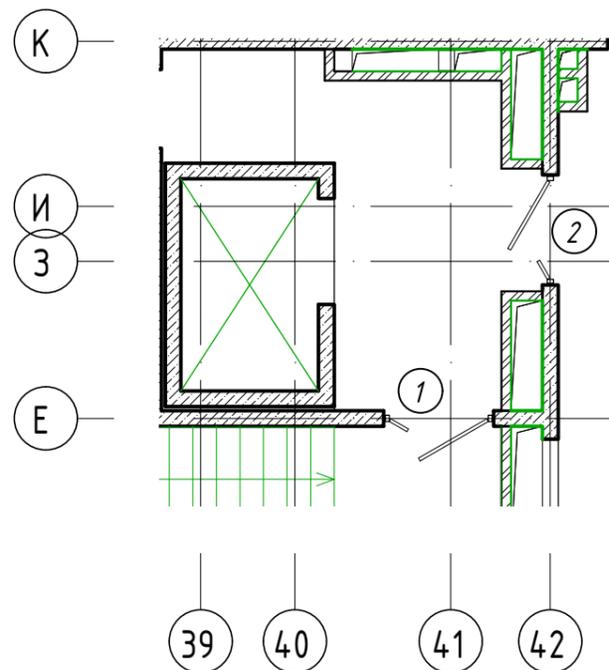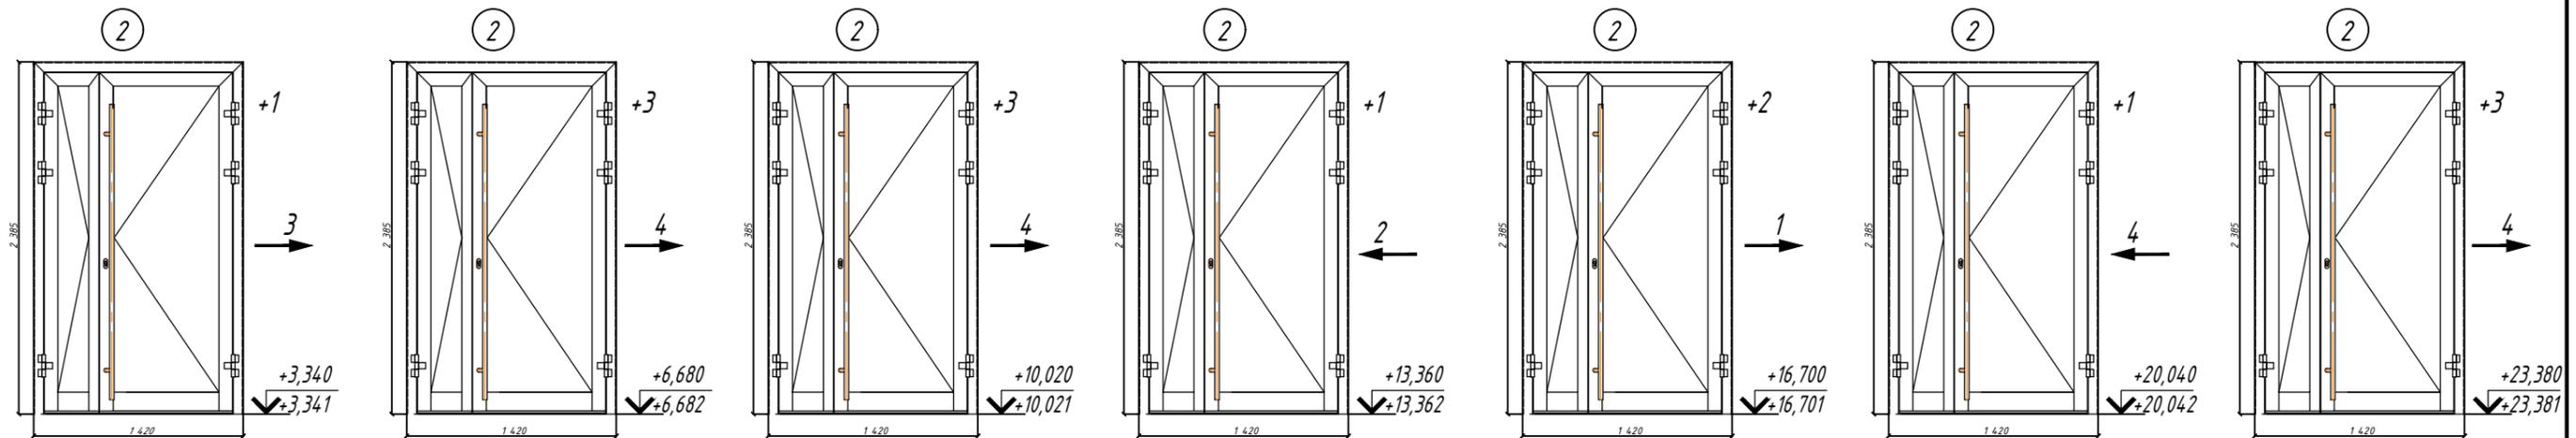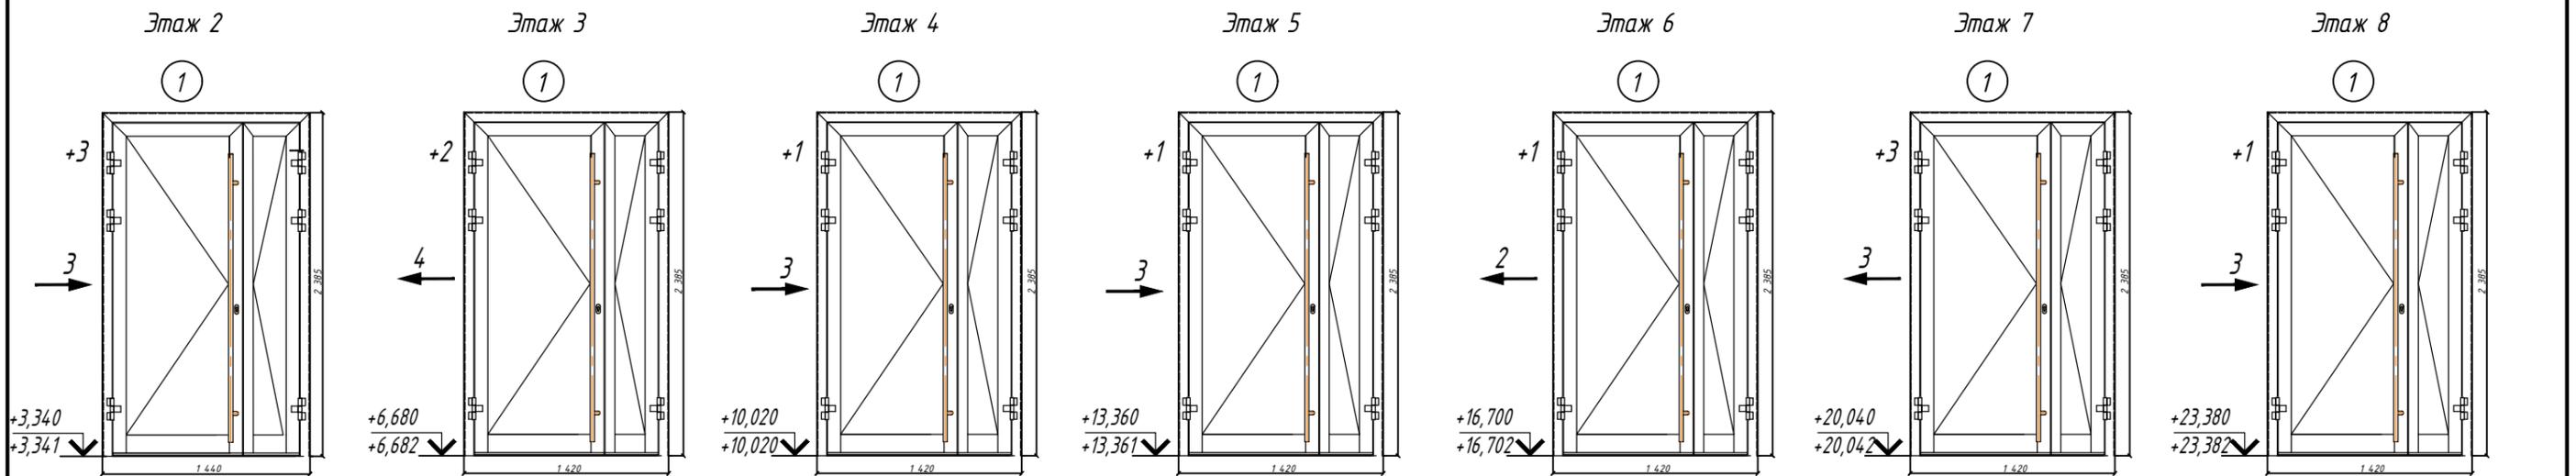

Площадь смонтированных конструкций $S=47,51 \text{ м}^2$

ПРИМЕЧАНИЯ

1. Съёмка от 17.01.2023 произведена тахеометром Leica FlexLine TS06 power 5", серийный номер 1337122, свидетельство о поверке С-ГСХ/21-02-2022/134321154 от 21.02.2022

УСЛОВНЫЕ ОБОЗНАЧЕНИЯ

- 4 направление и величина отклонения конструкции от проектного положения
- +2 отклонение двери, мм
- + наружу (от штукатурного покрытия)
- внутрь (от штукатурного покрытия)
- +13,270 Проектная высотная отметка
- +13,270 Фактическая высотная отметка

Начальник службы строительного контроля ООО "ГПБИ Девелопмент Северо-Запад" _____ Галочкин Н.А.
 Начальник отдела строительного контроля ЗАО "СМУ-2" _____ Новиков Д.А.
 ГИПО ООО "ИНТЕРКОЛУМНИУМ" _____ Ковалев Д.Н.

ПК2-РД-2020-ИД					
«Многоквартирный жилой дом со встроенными помещениями и встроено-пристроенным подземным гаражом» по адресу: Санкт-Петербург, Петровская коса, д. 1, корпус 2, лит. А					
Изм.	Кол.уч.	Лист	№ док.	Подпись	Дата
Составил		Швагриев			17.01.23
Проверил.					
Исполнительная схема на монтаж противопожарных дверей				Стадия	Лист
				ИД	1
Исполнительная схема №1. Секция 5. Этаж 2-8 Восях К-Е/40-42 на отм. +3,340/23,380				Листов	1
ООО "ГЛАСПРОМС-3"					

Согласовано


Взам. инв. №

Подп. и дата

Инв. № подл.

Противопожарные дверные блоки. Секция 6

Приложение №1
К акту № 6 от 27.03.2023 г.

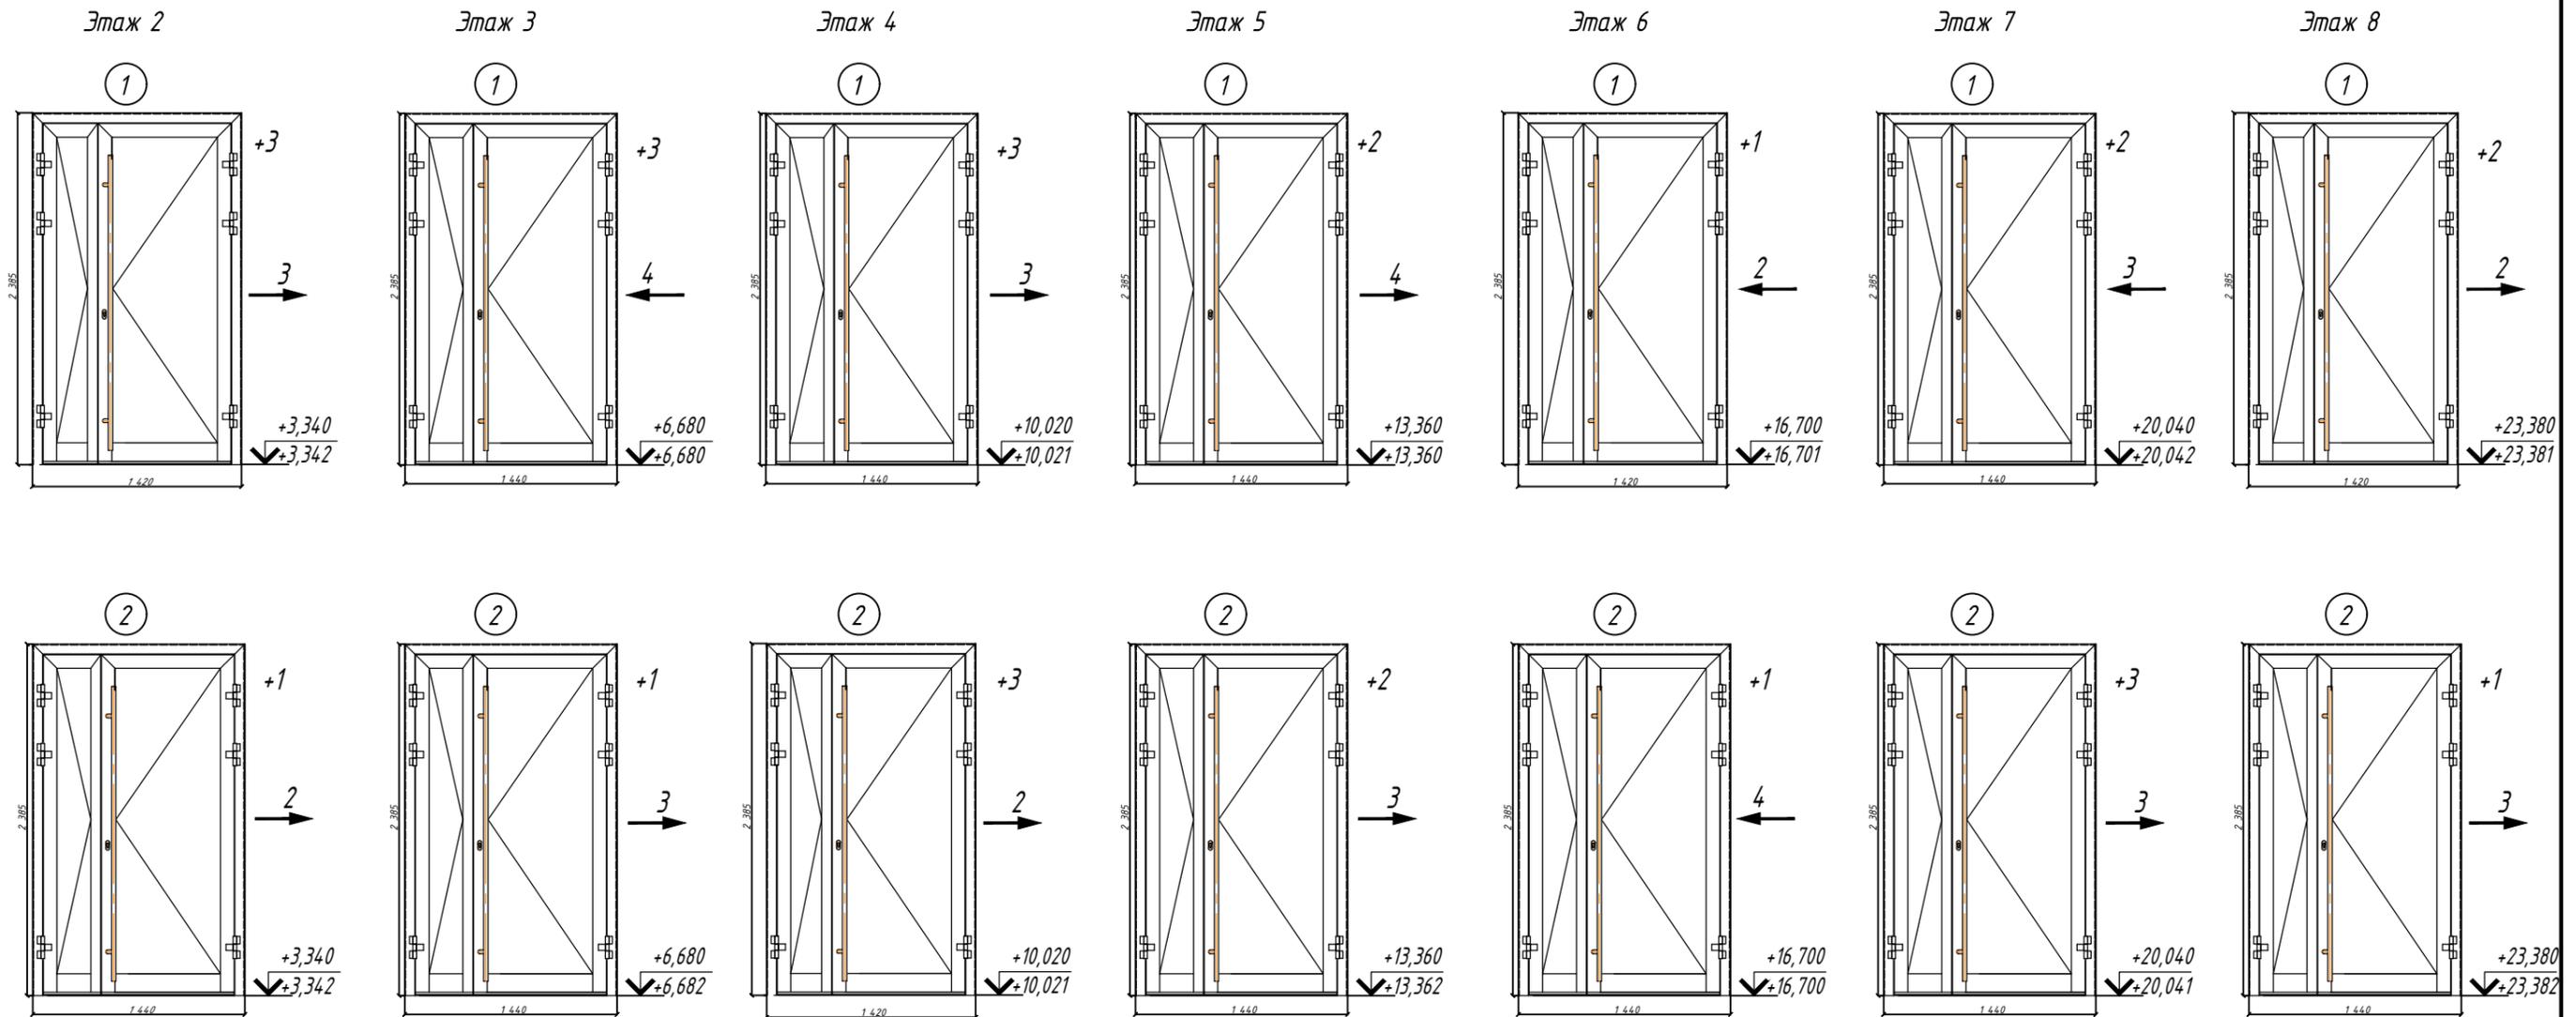

УСЛОВНЫЕ ОБОЗНАЧЕНИЯ

- направление и величина отклонения конструкции от проектного положения
- +2 отклонение двери, мм
+ наружу (от штукатурного покрытия)
- внутрь (от штукатурного покрытия)
- +13,270 Проектная высотная отметка
- +13,270 Фактическая высотная отметка

Начальник службы строительного контроля ООО "ГПБИ Девелопмент Северо-Запад" _____ Галочкин Н.А.
Начальник отдела строительного контроля ЗАО "СМУ-2" _____ Новиков Д.А.
ГИП ООО "ИНТЕРКОЛУМНИУМ" _____ Ковалев Д.Н.

ПК2-РД-2020-ИД


«Многоквартирный жилой дом со встроенными помещениями и встроено-пристроенным подземным гаражом» по адресу: Санкт-Петербург, Петровская коса, д. 1, корпус 2, лит. А

Изм.	Кол.уч.	Лист	№ док.	Подпись	Дата	Исполнительная схема на монтаж противопожарных дверей	Стадия	Лист	Листов
Составил		Швагриев			17.01.23		Исполнительная схема №1 Секция 6. Этаж 2-8. В осях 3-Е/21-23 на отм. +3,340/23,380	ИД	1
Проверил.						ООО "ГЛАССПРОМС-3"			

Площадь смонтированных конструкций S=47,96 м²

ПРИМЕЧАНИЯ

- Съемка от 17.01.2023 произведена тахеометром Leica FlexLine TS06 power 5", серийный номер 1337122, свидетельство о поверке С-ГСХ/21-02-2022/134321154 от 21.02.2022

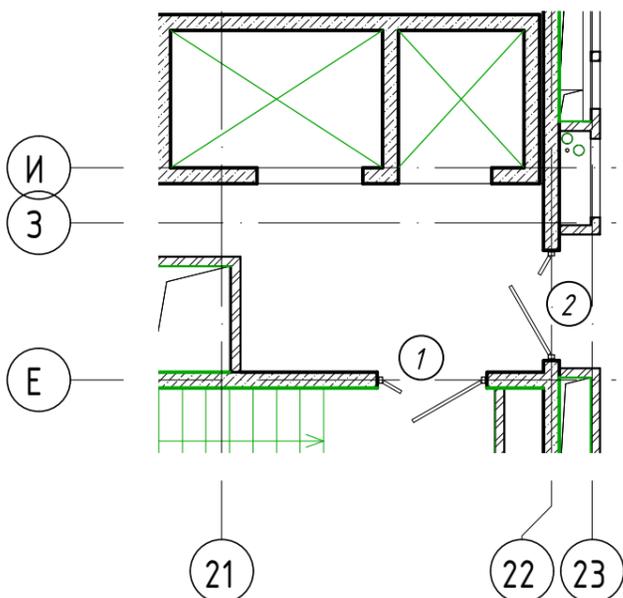

Согласовано

Взам. инв. №

Подп. и дата

Инв. № подл.